



PLANIMETRIA





PLANTA DE SALA DE MAQUINA

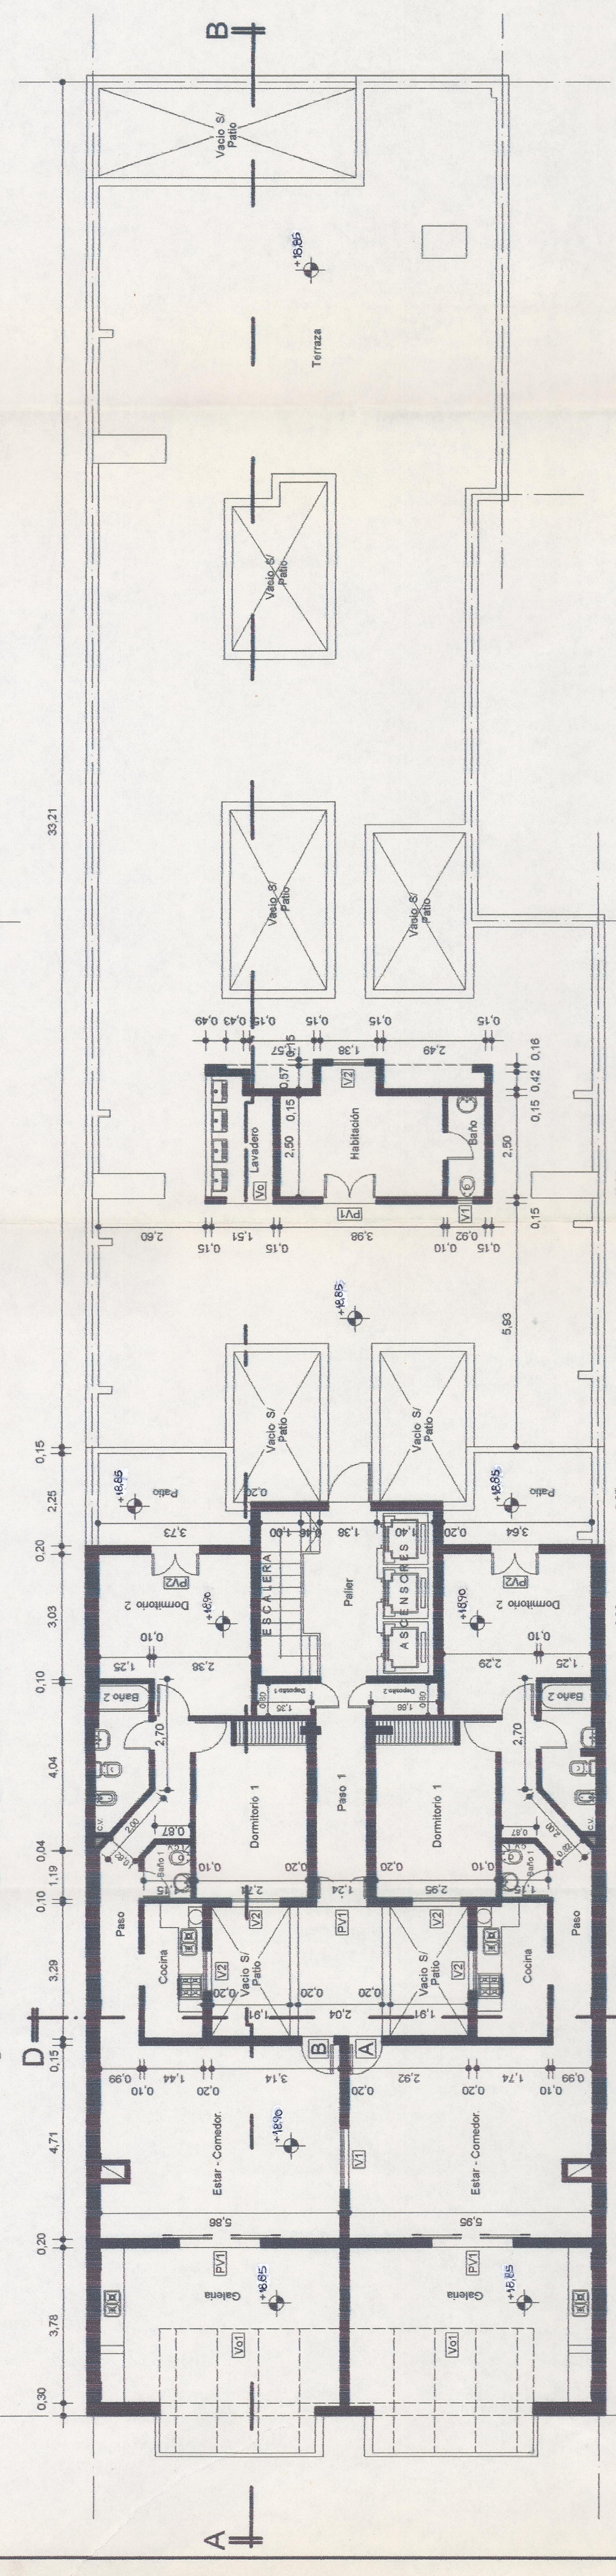

PLANTA 7º PISO Y TERRAZA

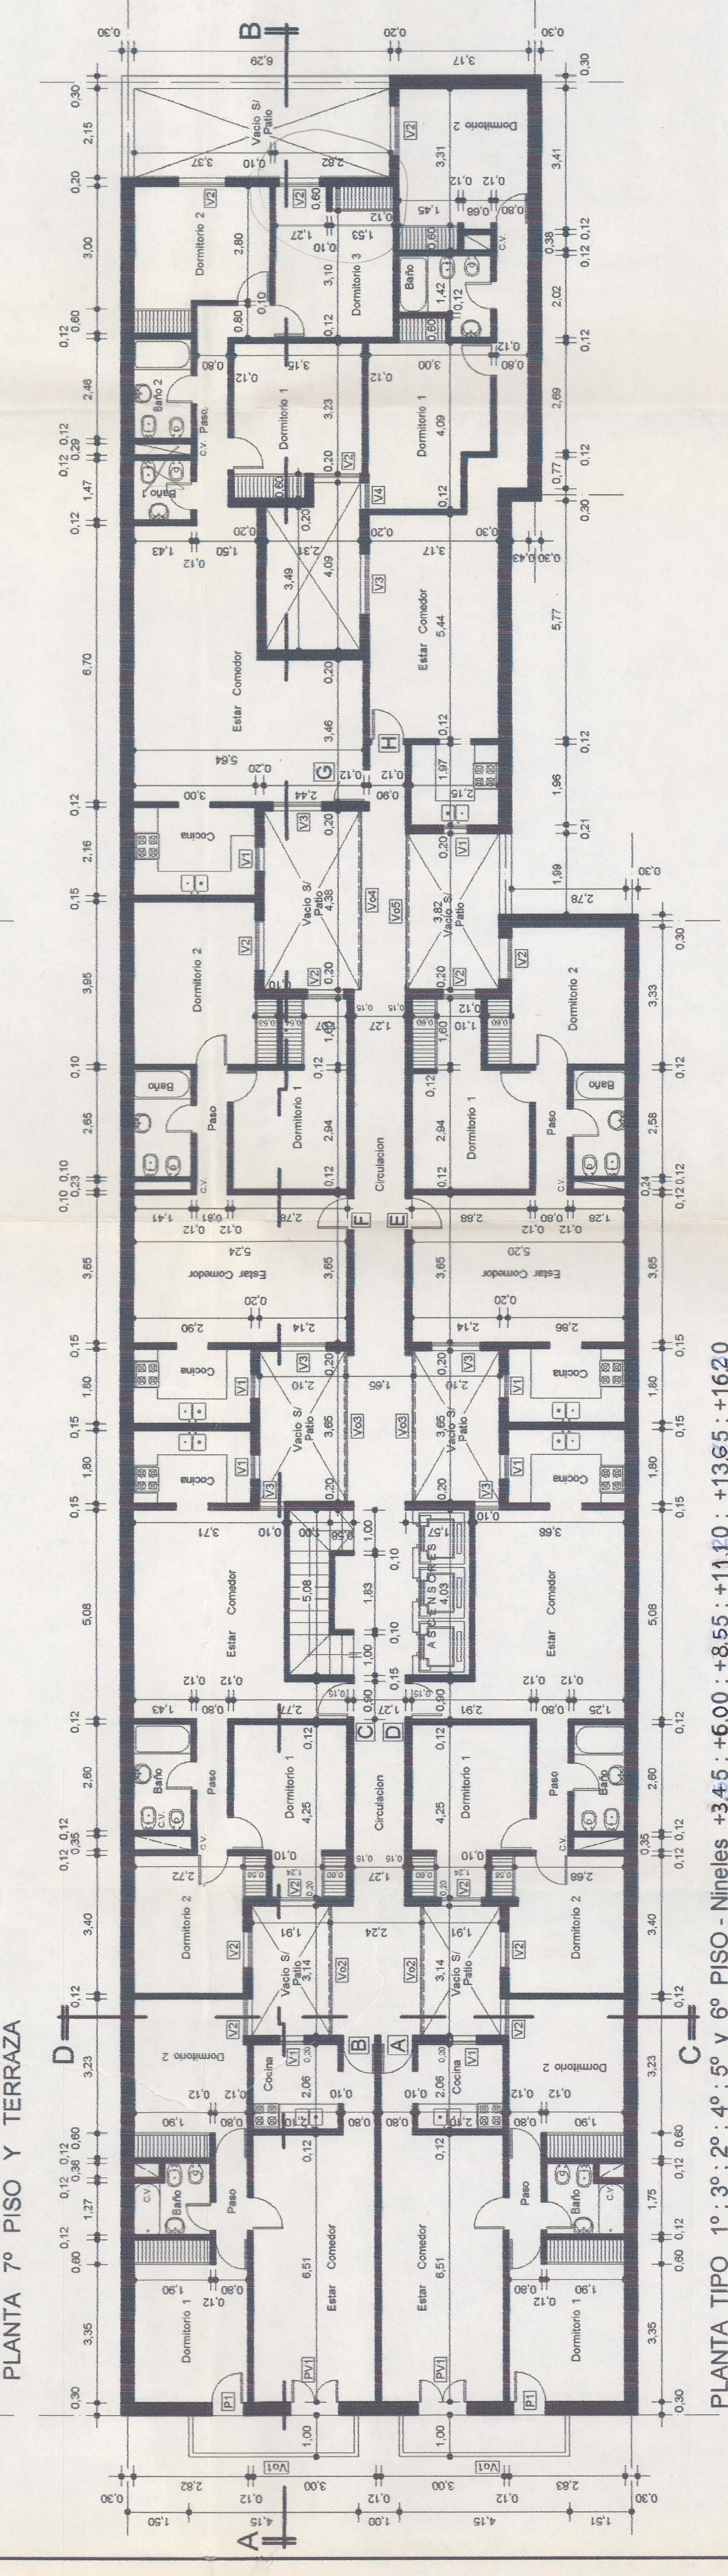

PLANTA TIPO 1º, 3º, 5º Y 6º PISO - Niveles +3.45, +6.00, +8.55, +11.10, +13.65, +16.20

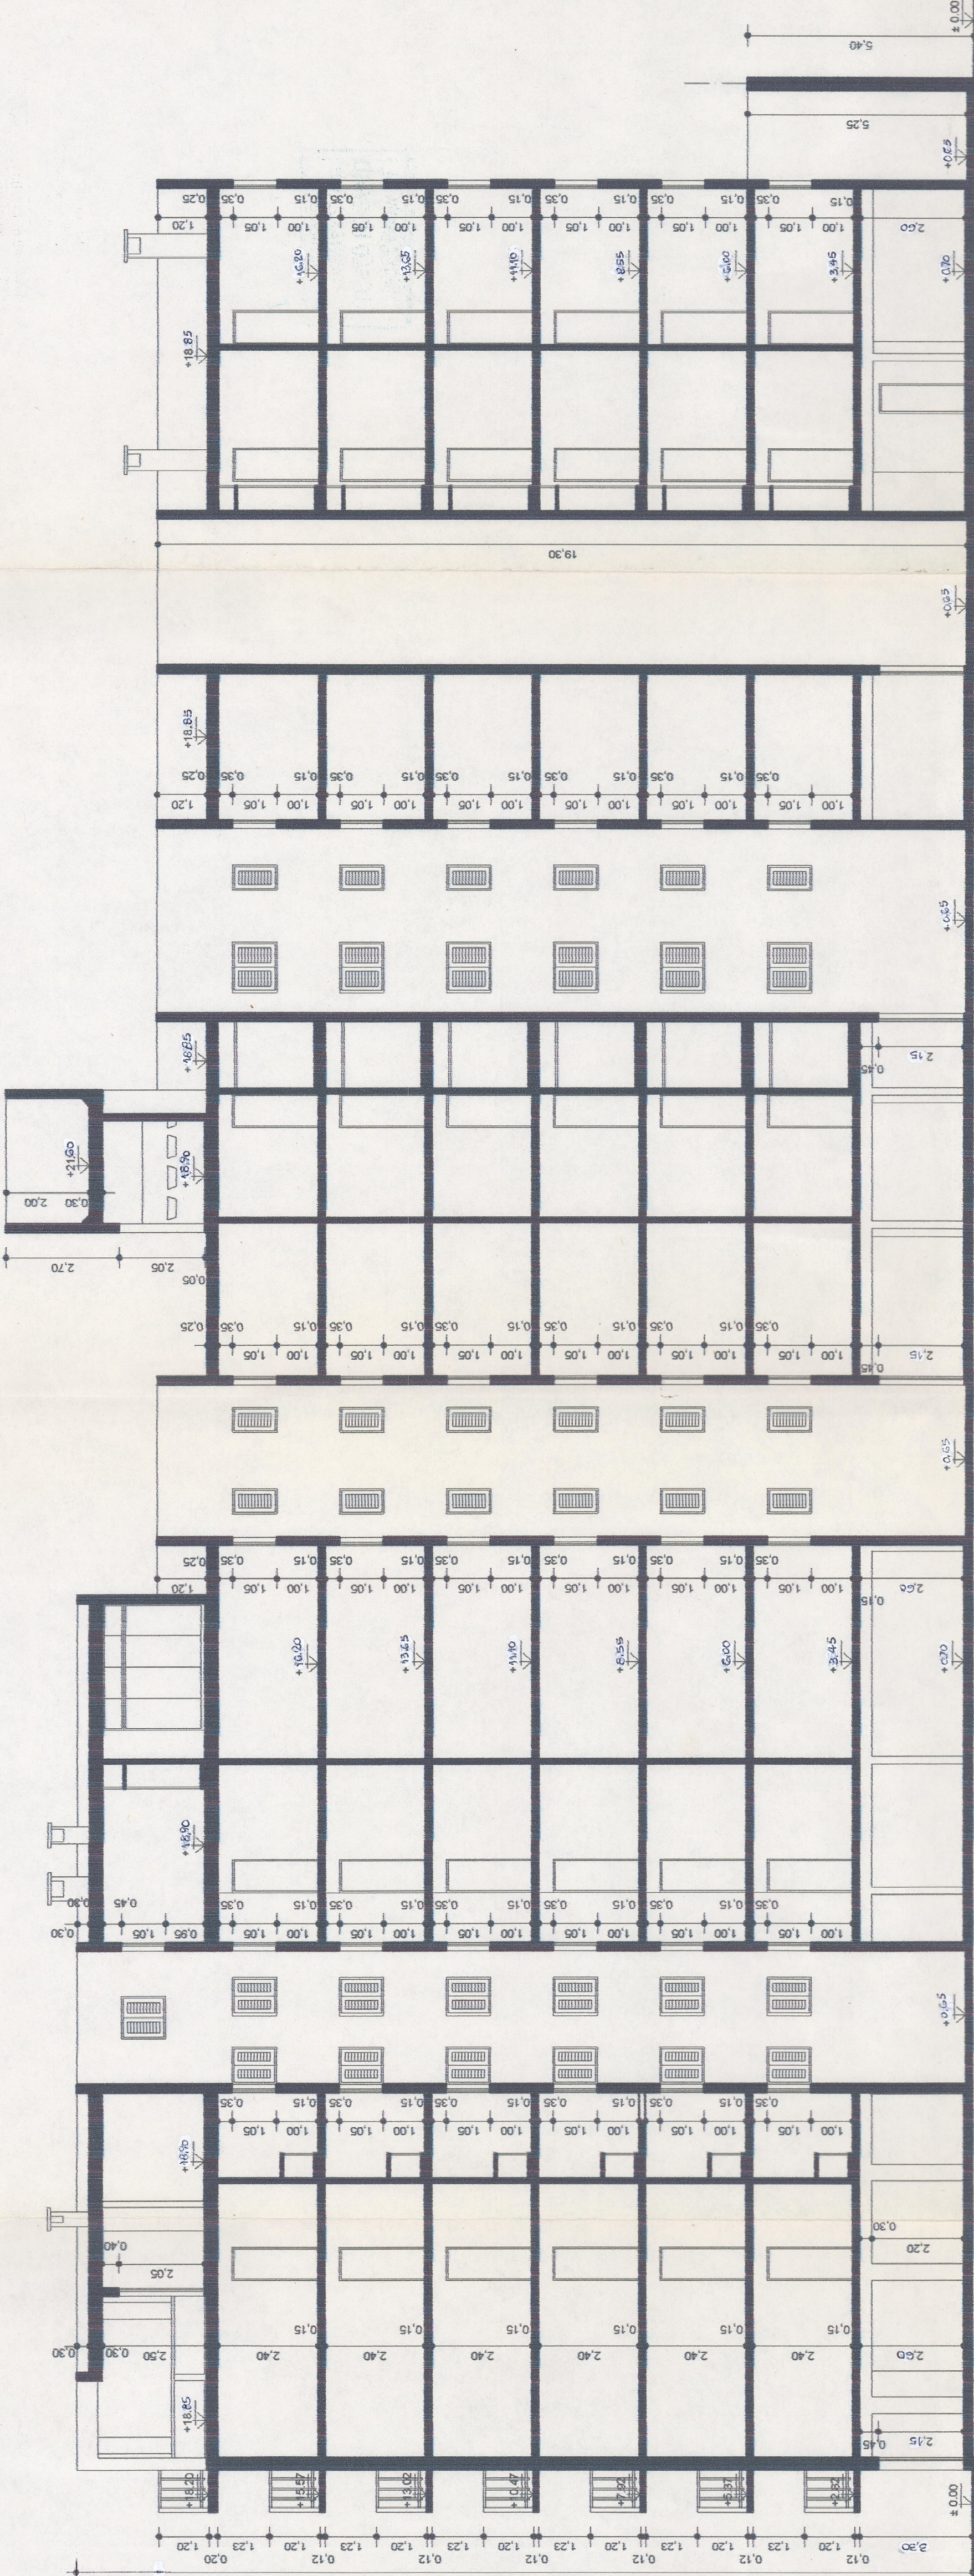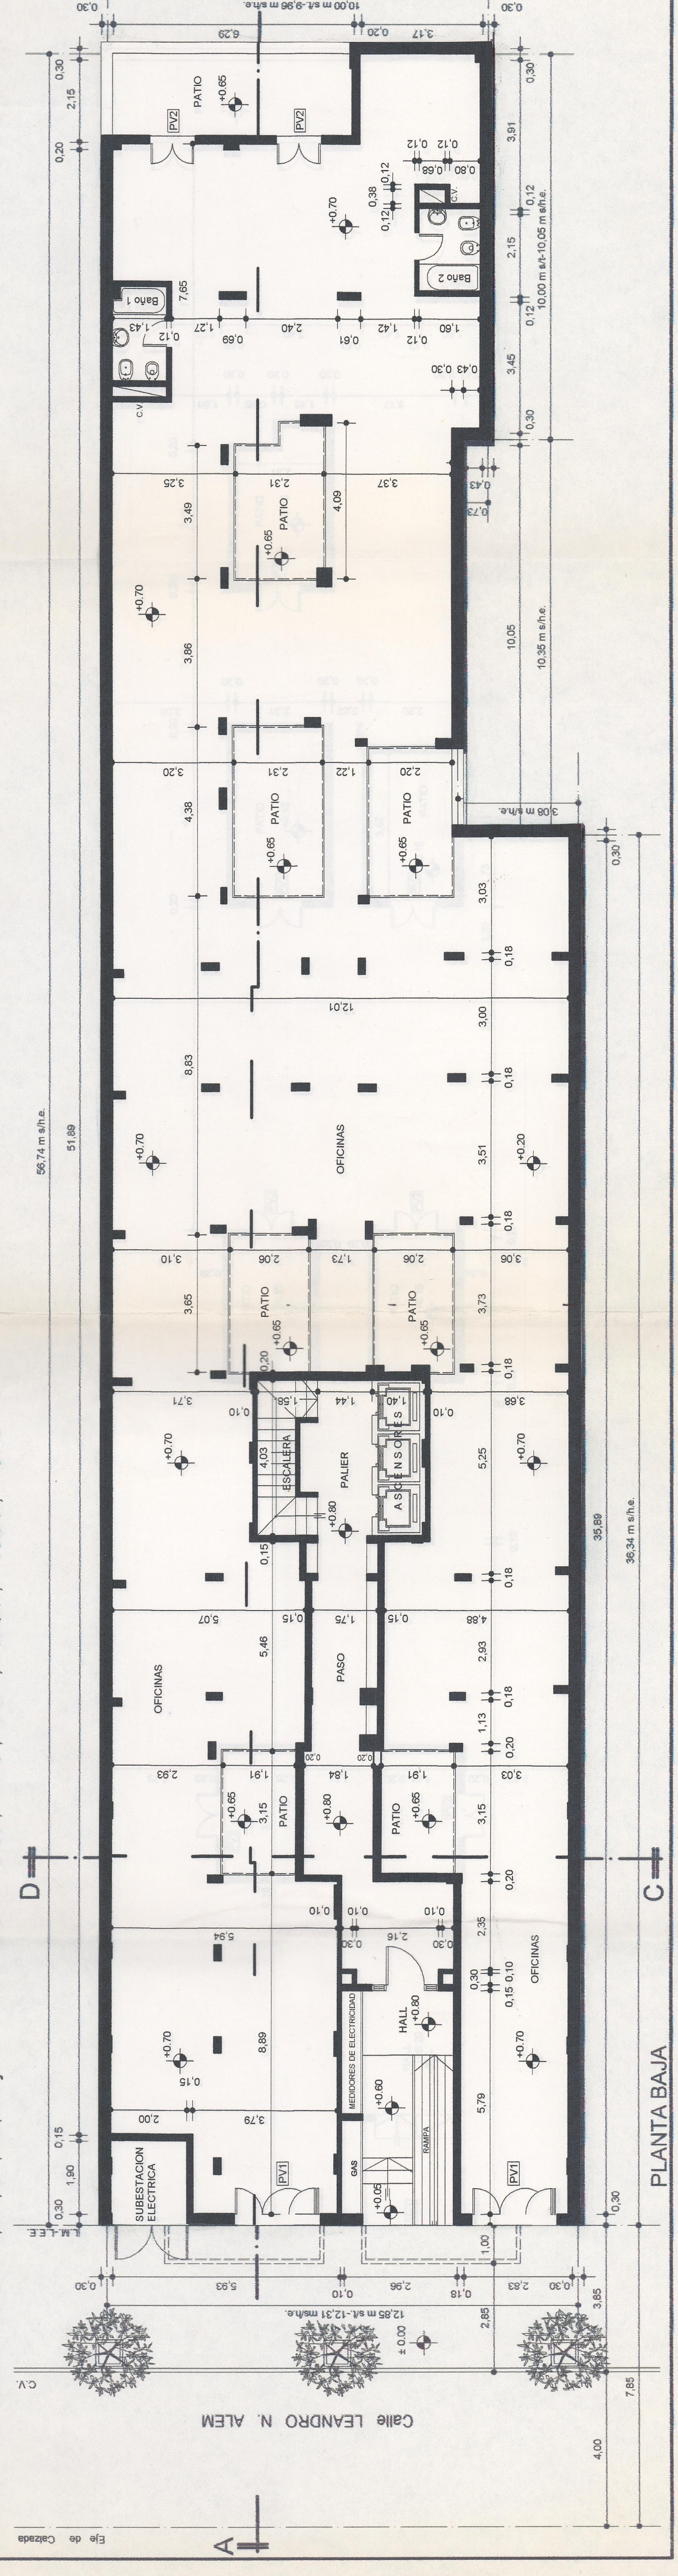

CORTE A - B




DIST. 3 ZONA 3 ZONA 54 PARC. 40

PROYECTO Y DISEÑO

PROYECTO Y DISEÑO

