


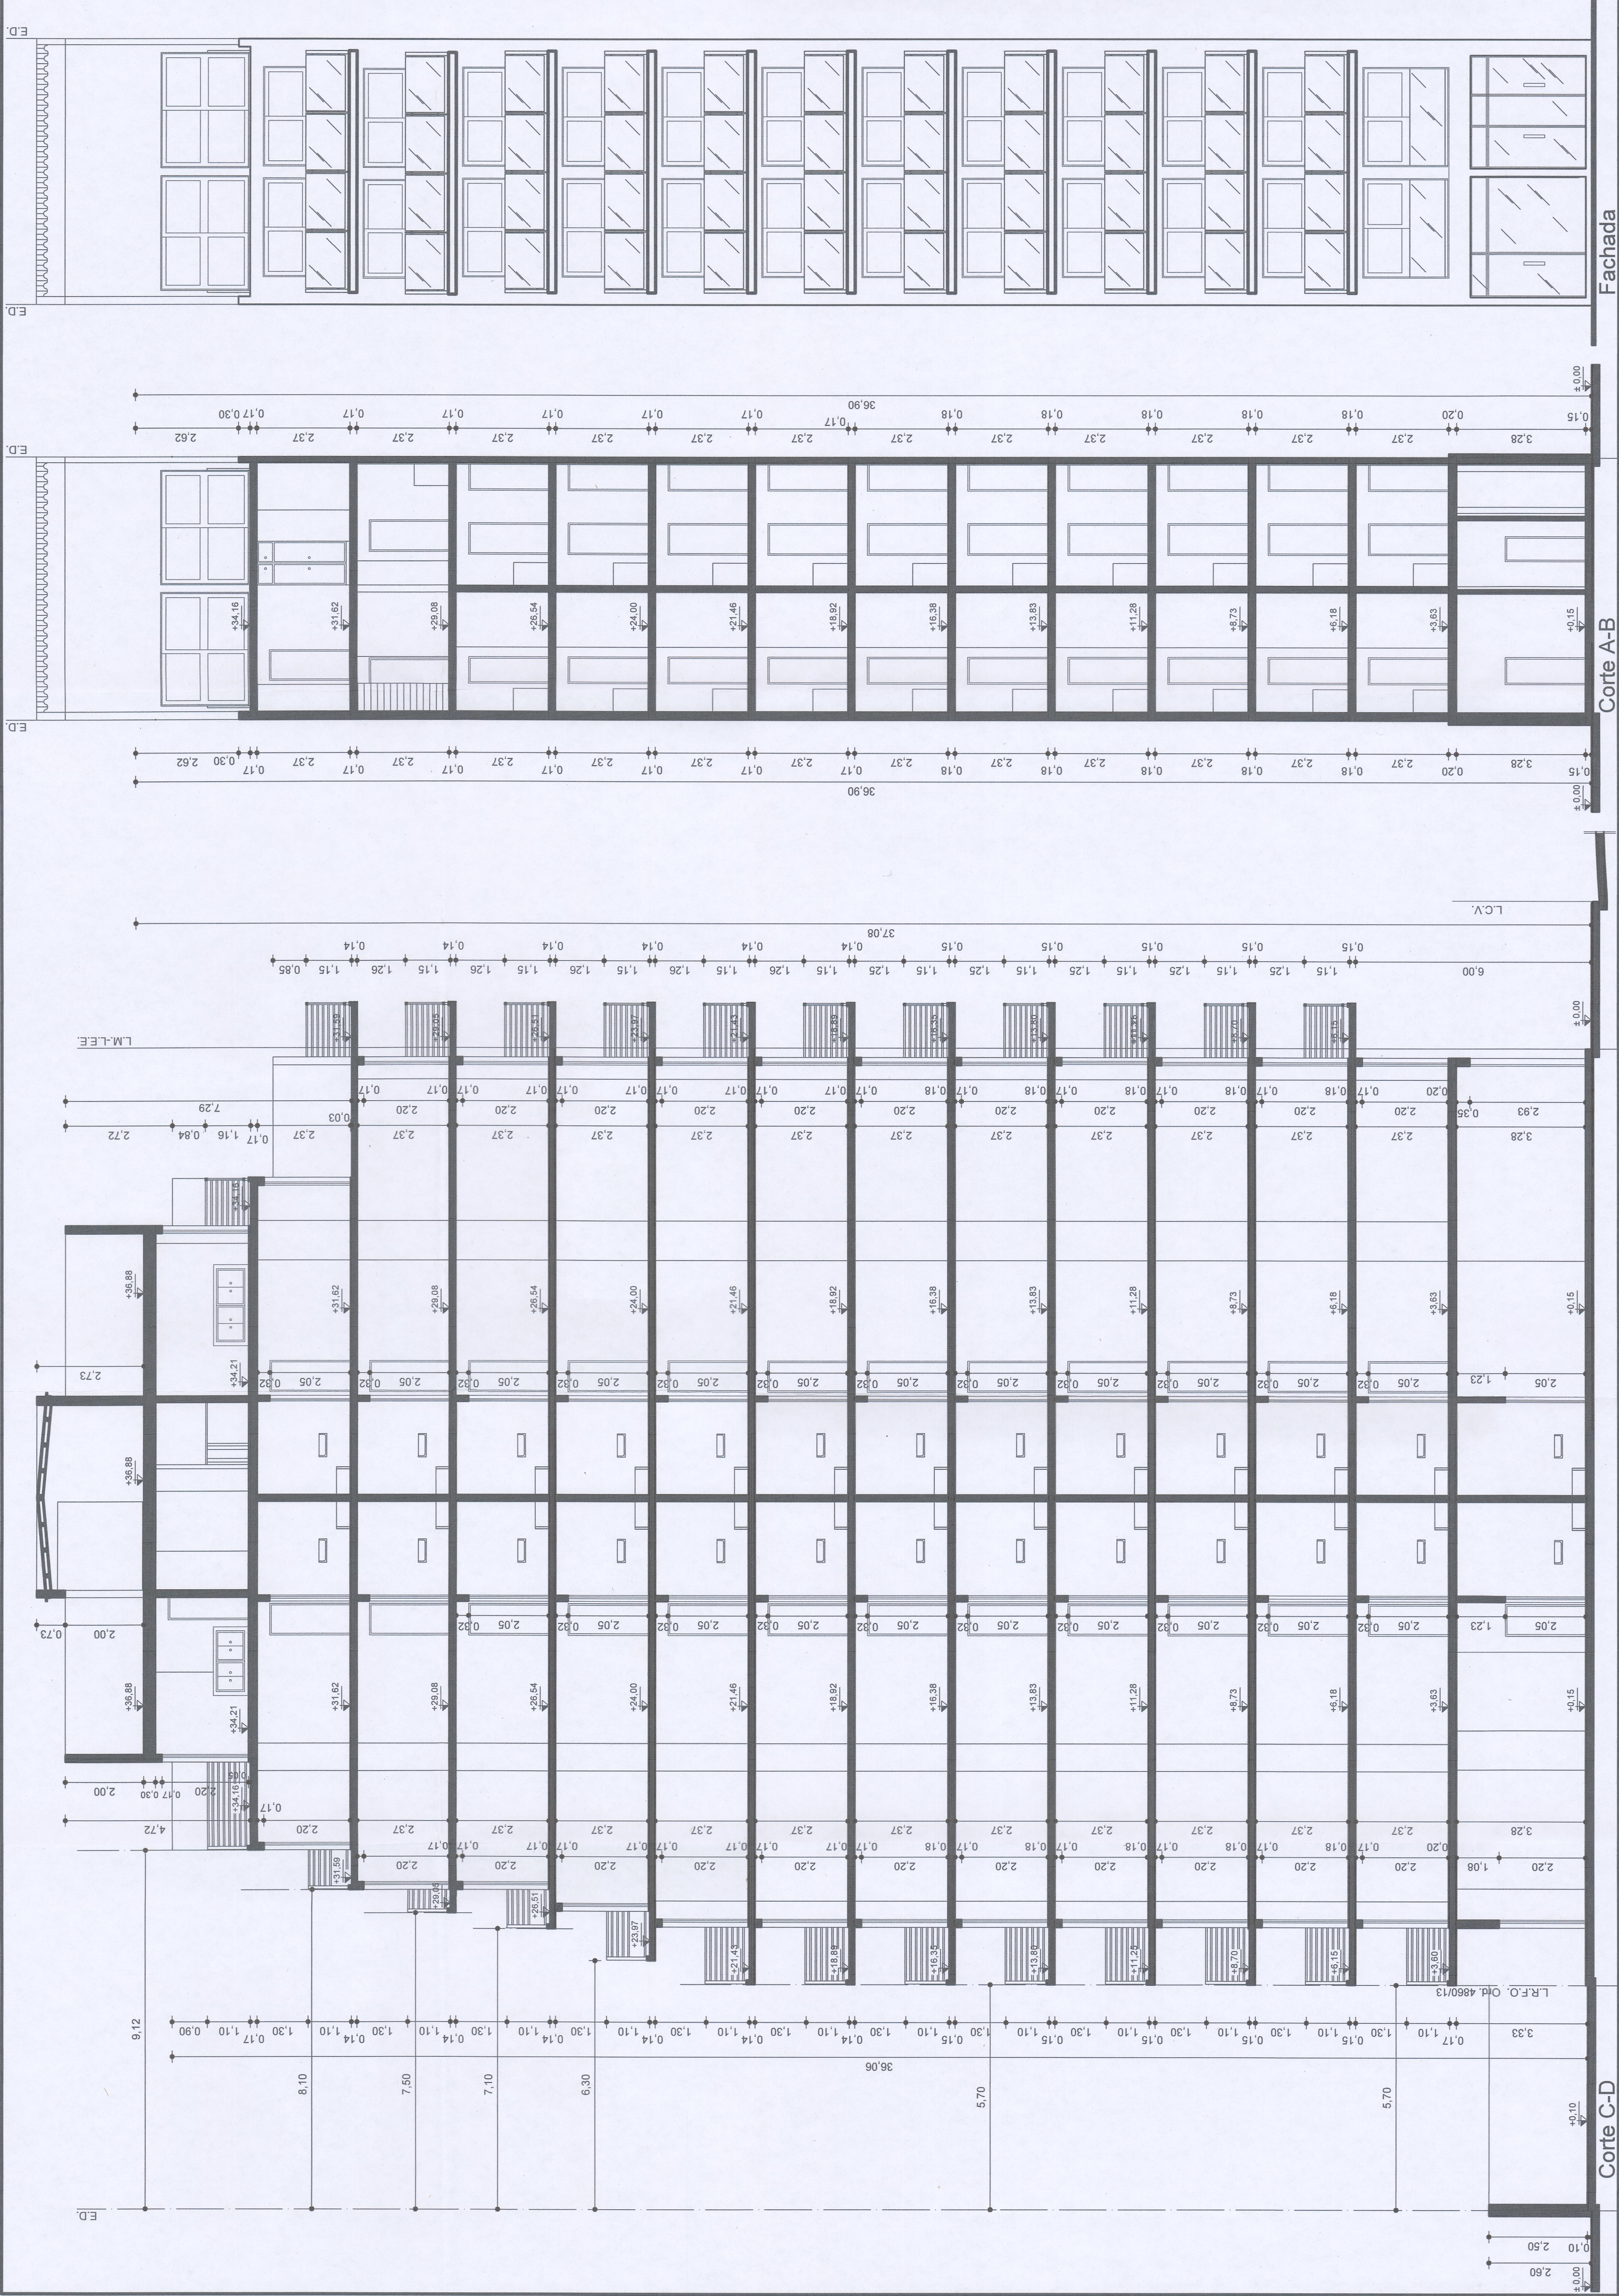

DIST. 3	ZONA 3	MZA. 40	PARC. 150	LEY 4.683
PADRON INMOBILIARIO N° 01-01-2027 DOMINIO N° 7N-13.362 I.C.M. Exp. N° Sin Inscripción				
Destino de la Obra : Departamentos Monoambientes (49) ,Duplex (1) y Local Comercial (2).-				
POSEEDOR : MTTI S.R.L. C.U.T. N° 33-71685360-9 Adquirido mediante CONTRATO DE PERMUTA DE INMUEBLES de fecha 19 de Septiembre de 2022 ante Notario Dra. Maria Butler de Lavassa, registro N° 15				
UBICACION : Avenida RIVADAVIA (o) N° 459				
BARRIO : JUAN BAUTISTA ALBERDI				
CIUDAD : CAPITAL - SANTIAGO DEL ESTERO				
ESCALA : 1:100 - 1:250.-				
CROQUIS DE UBICACION				
POSEEDOR : MTTI S.R.L. Domicilio : JORGELUIS MUSETTI SOCIO GERENTE				
RELEVAMIENTO : 28 NOV. 2022 Domicilio : 869 31 34				
CATEGORIA COLEGIO DE ARQUITECTOS				
PAVIMENTO : SI				
DIRECCION DE SUELO URBANO : 869 31 34				
SERVICIOS CLOACALES : SI				
DESIGNACION : 2				
Plano Conforme a Obra.- 358c				
-Cortes y Fachada-				

MUNICIPALIDAD DE LA CIUDAD DE SANTIAGO DEL ESTERO SECRETARIA DE ECONOMIA	
APROBADO	
DIRECCION DE SUELO URBANO	
EXPEDIENTE : 869 31-2024 Cap. 17 M. 2024	
FECHA : 03 FEB 2023	
OBSERVACIONES : Título de dominio son meramente indicativos, y la aprobación administrativa no valora los derechos que de ellos emergen.	
Ing. Agrim. J. LEANDRO ARONA JEFE DE AREA DE VALUACIONES Y SERVICIOS DE OBRAS PRIVADAS DIRECCION DE SUELO URBANO	
Arq. ABRAHAM BERNARDO ROMINA SUBDIRECTORA DIRECCION DE SUELO URBANO	
Arq. ESTER R. CHALOM DIRECCION DE SUELO URBANO	

EL USO Y/O DESTINO DE LOS LOCALES ESTA SUJETO A LAS DISPOSICIONES DE LA ORDENANZA N° 79/82 CAPITULO 3.