


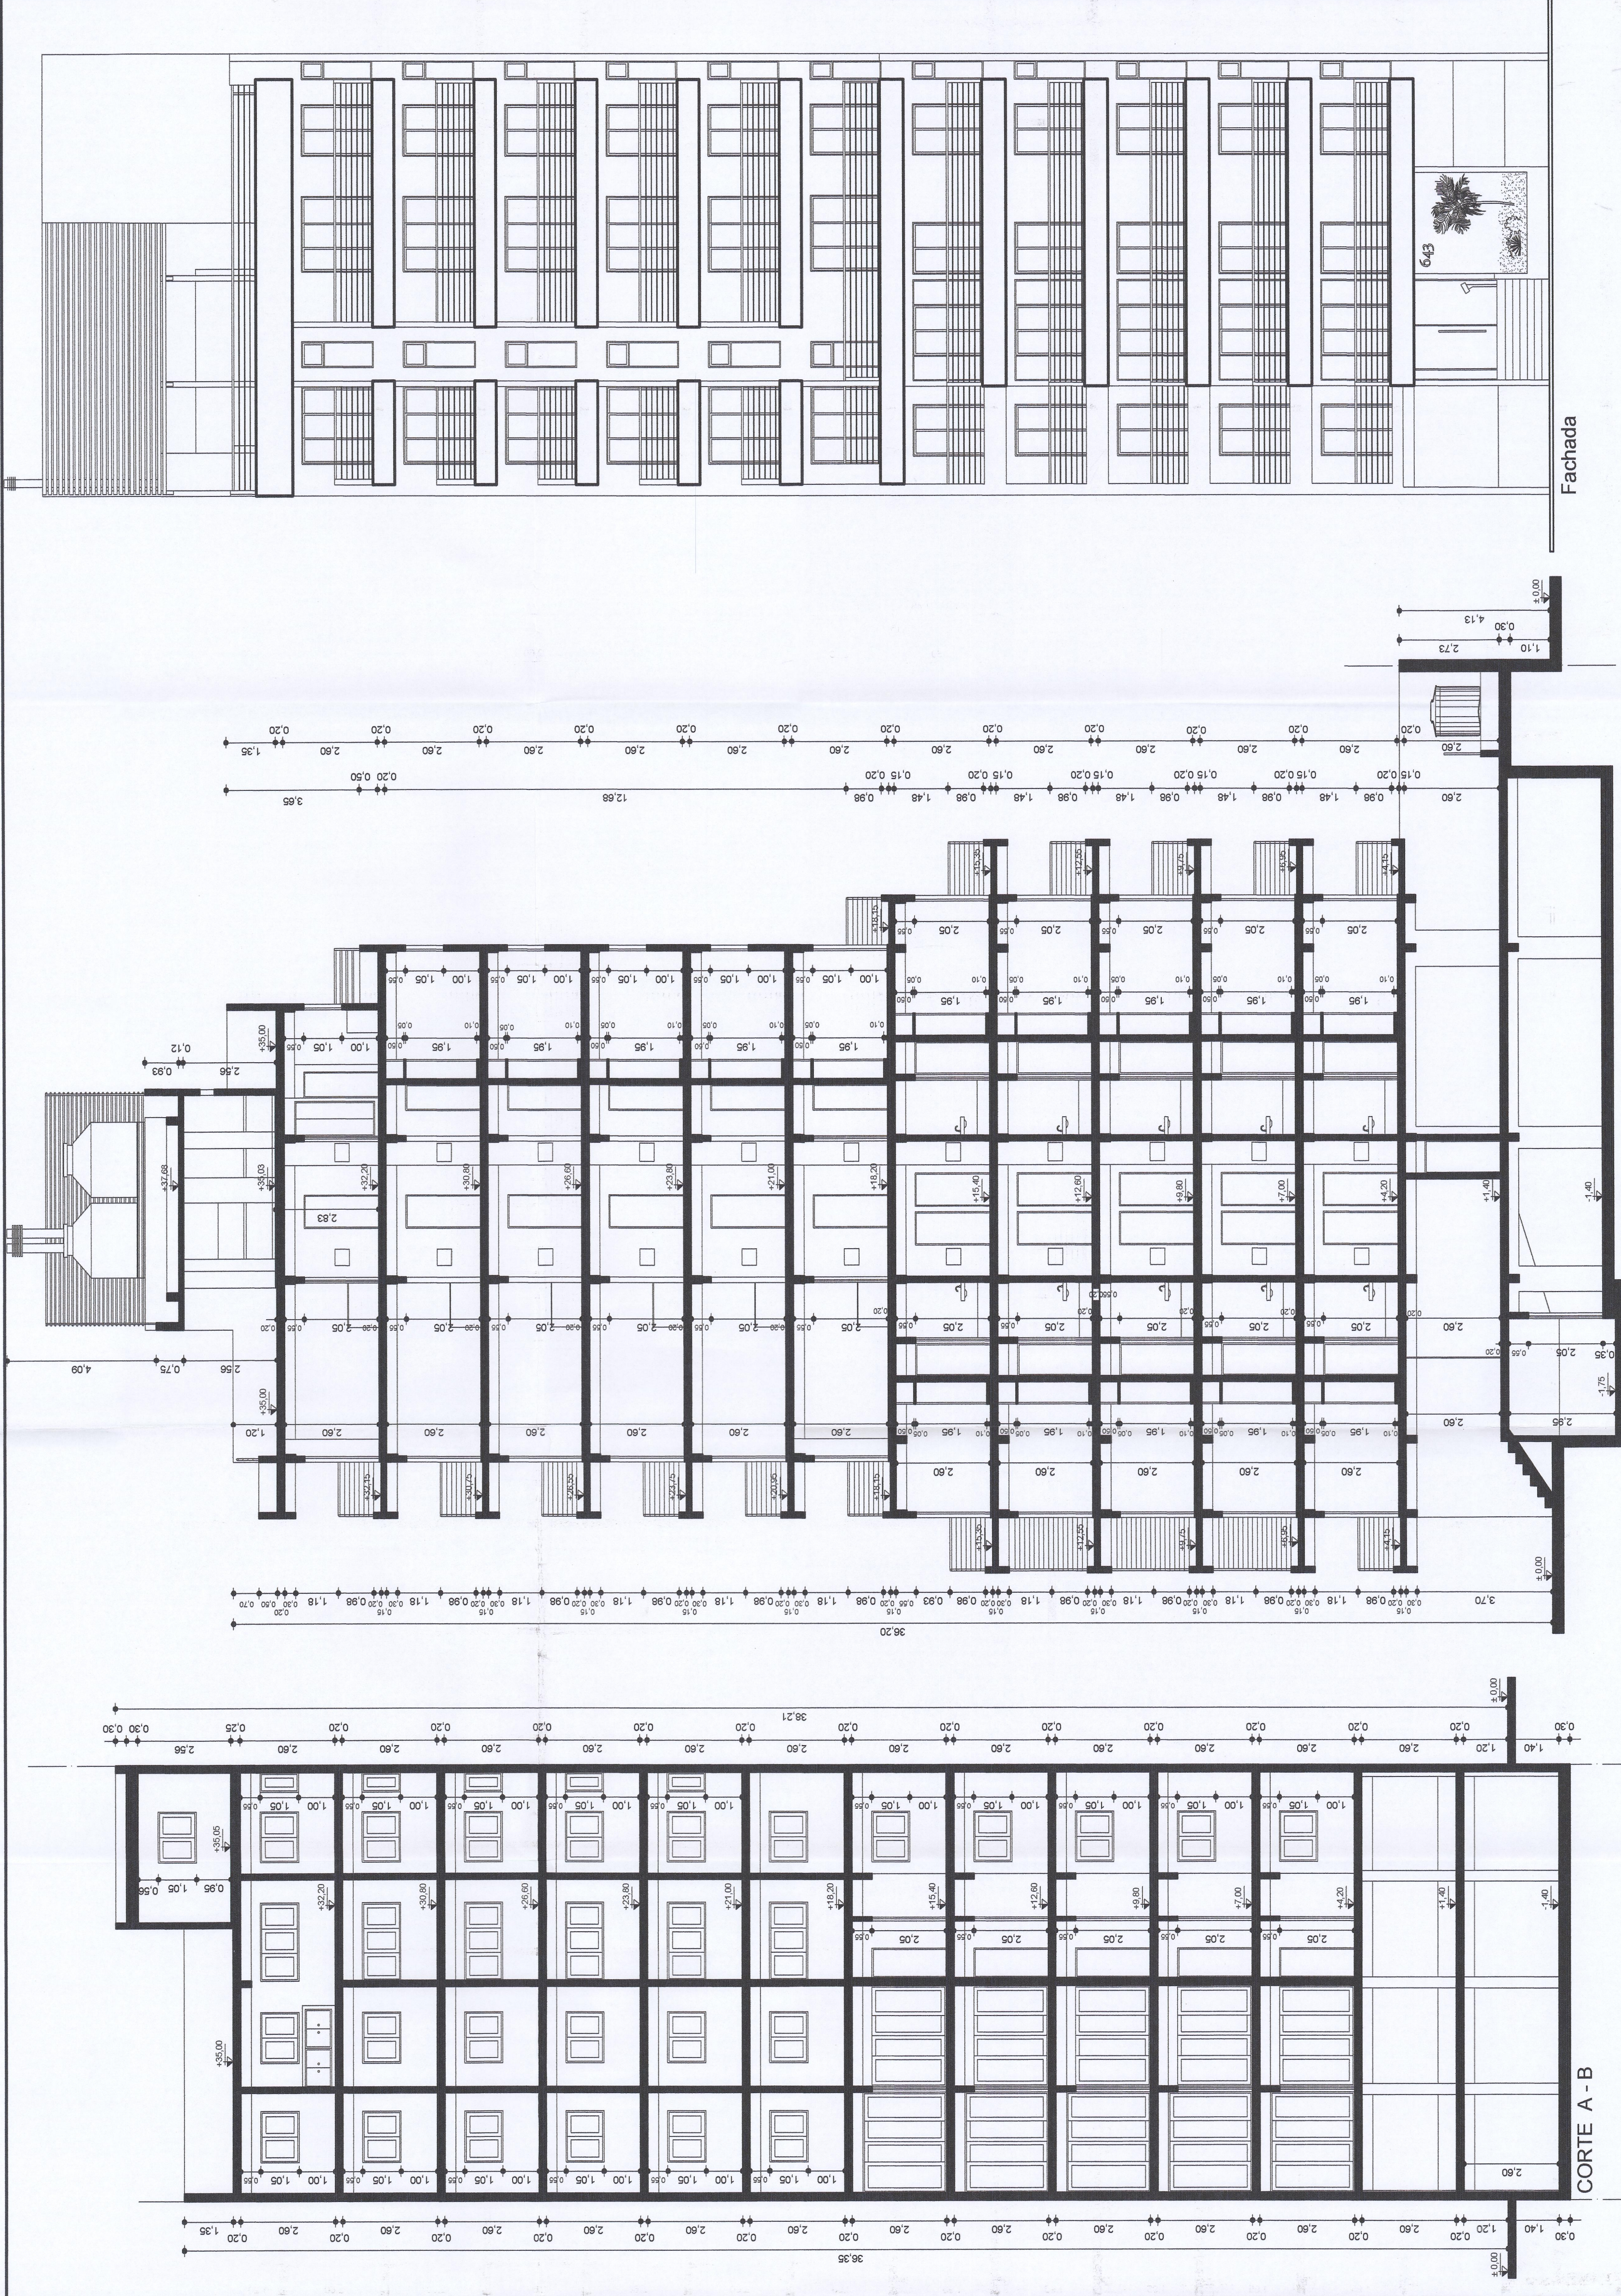

DIST. 3	ZONA 3	MZA. 38	PARC. 200	I.C.M.	LEY 4.683
P.A.D.R.O.N. I.M.M.O.B.I.L.I.A.R.I.O. N° 01-01-7420 DOMINIO N° 7N-4888 EXP. N° 559-R-14					
Destino de la Obra : Edificio de Departamentos (28) y Estacionamiento					
PROPIETARIO : Razón Social Compañía Privada de Finanzas e Inversiones S.A. (Como FIDUCIARIO del Fideicomiso "ALTOS DEL BOULEVARD") C.U.I.T. 30-7321560-7 C.U.I.T. 30-6214014-9 C.U.I.T. 30-6214014-9					
UBICACION : Calle Absalón Rojas N° 643/45					
BARRIO : Dr. Juan Bautista Alberdi					
CIUDAD : CAPITAL - SANTIAGO DEL ESTERO					
ESCALA : 1:100 - 1:500 -					
CROQUIS DE UBICACION					
PROPIETARIO : RAZÓN SOCIAL COMPAÑÍA PRIVADA DE FINANZAS E INVERSIONES S.A. Domicilio : Calle Absalón Rojas N° 643/45					
RELEVAMIENTO : FABIO E. ALVARADO Domicilio : Calle Absalón Rojas N° 643/45					
CATEGORIA COLEGIO DE ARQUITECTOS					
PAVIMENTO : SI					
SERVICIOS CLOACALES : SI					
ANOCHO DE VEREDA : 4,48 m					
ANOCHO DE CALZADA : 7,10 m					
ANOCHO DE CALLE : 34,21 m					
Plano Conforme a Obra - Cortes y Fachada -					
OBSERVACIONES					
MUNICIPALIDAD DE LA CIUDAD DE SANTIAGO DEL ESTERO SECRETARIA DE PLANEAMIENTO Y OBRAS PUBLICAS APROBADO DIRECCION DE SUELO URBANO EXPEDIENTE: 14-R-2014 FECHA: 18 DIC 2014					
Las referencias indicativas, y la aprobación administrativa no valora los derechos que de ellos emergen					
Arq. BERNARDO L. SANTILLAN DIRECTOR DIRECCION DE SUELO URBANO MUNICIPALIDAD DE SUELO URBANO					
Arq. RAUL E. MARTINEZ SERVIDOR DE OBRAS PRIVADAS DIRECCION DE SUELO URBANO					
Arq. CARLOS LOPEZ DIRECCION DE SUELO URBANO					