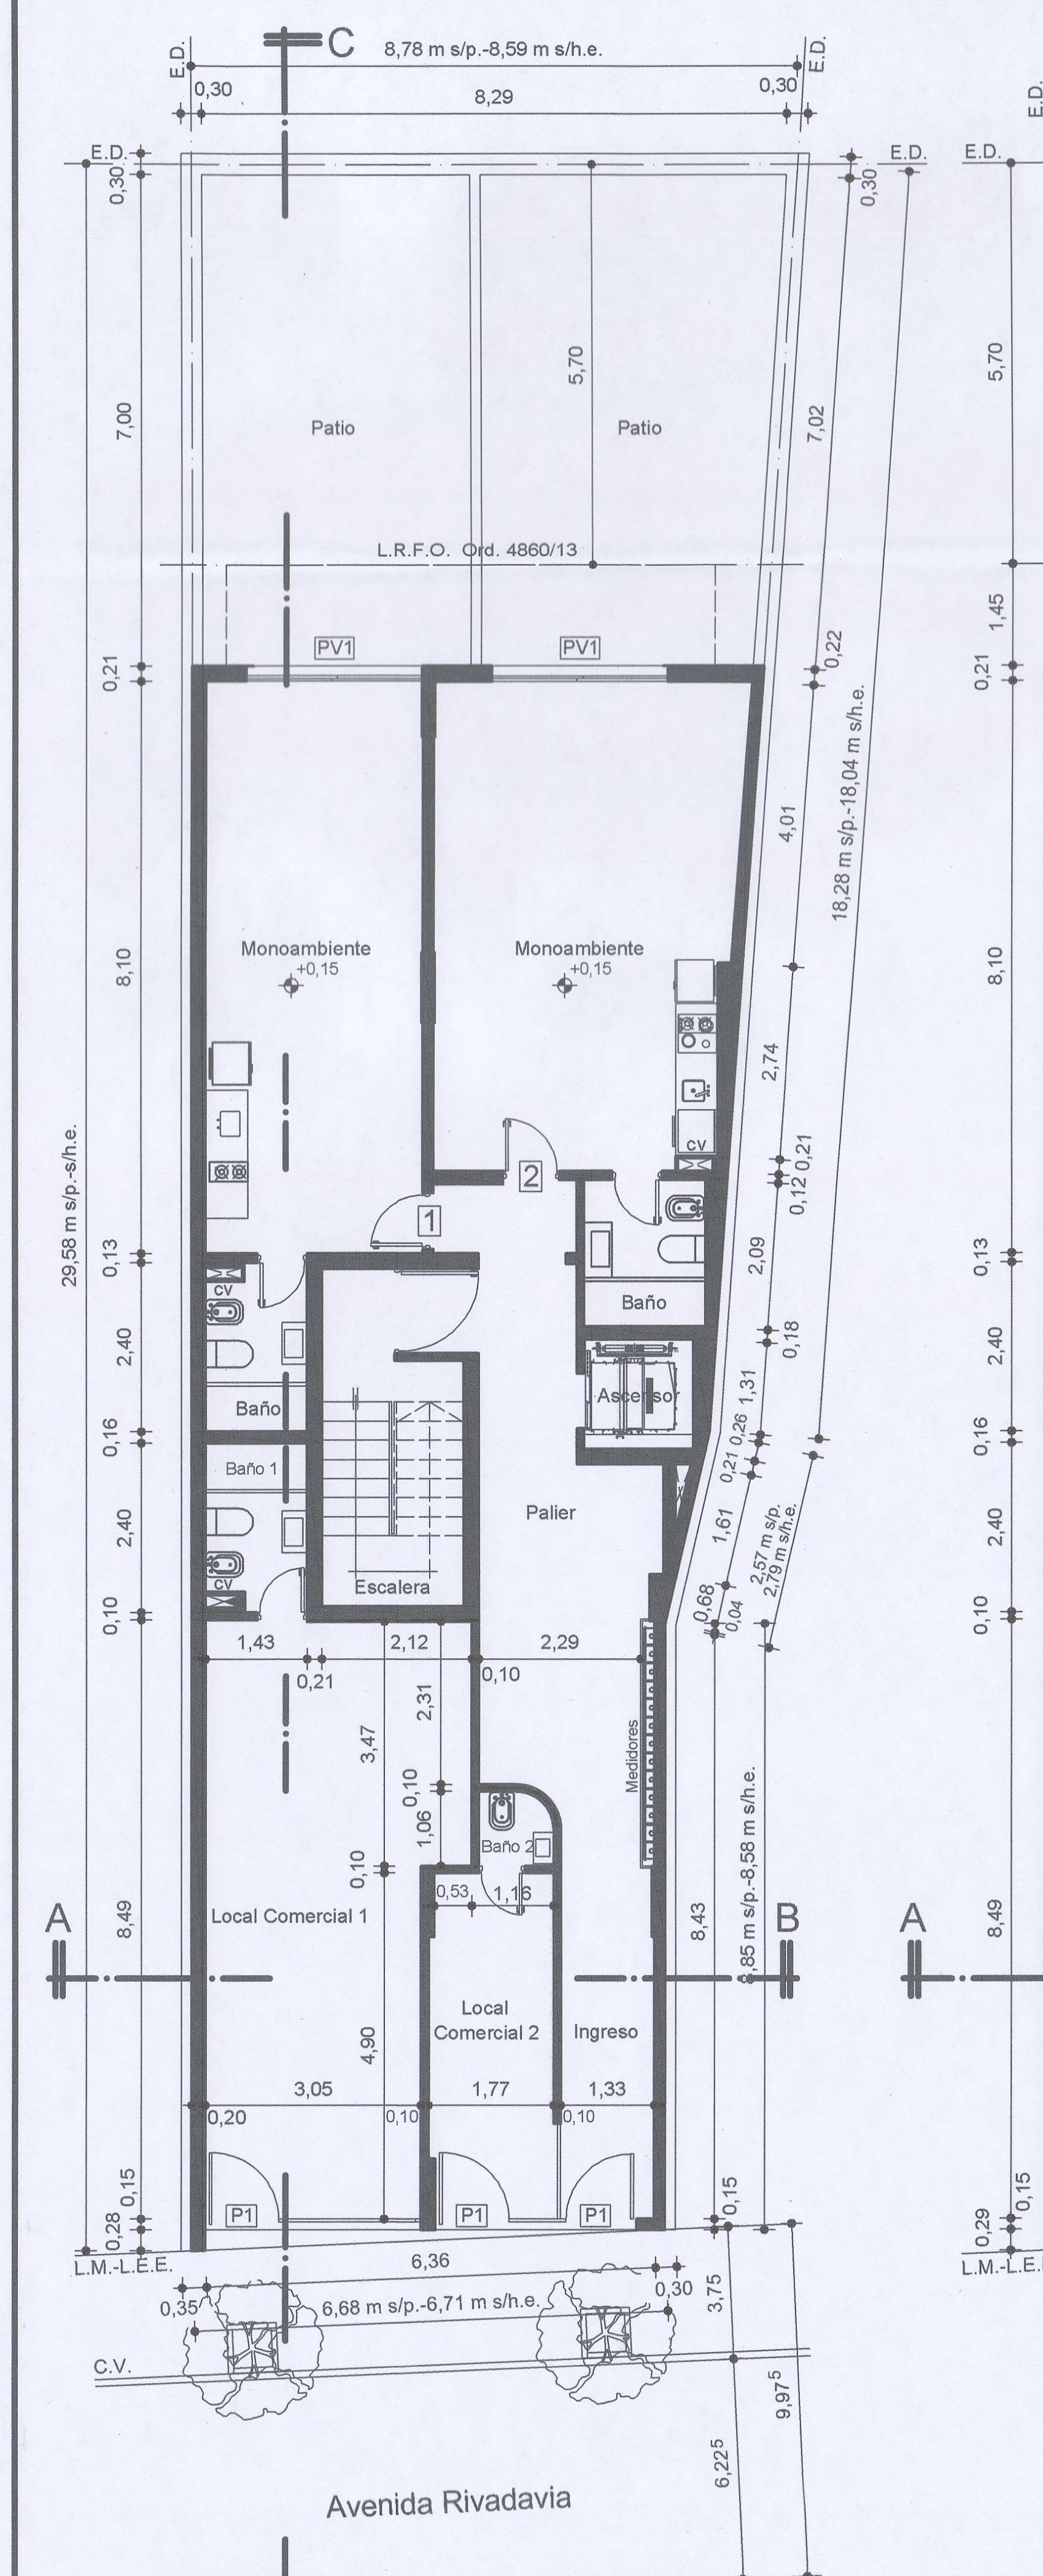
C
E.D.
Patio
Patio
L.R.F.O. Ord. 4860/13
PV1
PV1
Monoambiente +0,15
Monoambiente +0,15
Baño
Baño 1
Baño 2
Ascensor
Escalera
Palier
Local Comercial 1
Local Comercial 2
Ingreso
Medidores
P1
P1
P1
A
B
8,78 m s/p.-8,59 m s/h.e.
29,58 m s/p.-s/h.e.
18,28 m s/p.-18,04 m s/h.e.
8,85 m s/p.-8,58 m s/h.e.
6,68 m s/p.-6,71 m s/h.e.
2,57 m s/p. 2,79 m s/h.e.
L.M.-L.E.E.
C.V.
Avenida Rivadavia
EJE DE CALZADA
D

Planta Baja

NOTA : Las acotaciones de vereda y a eje de calzada se realizó en Esc. 1:200.-

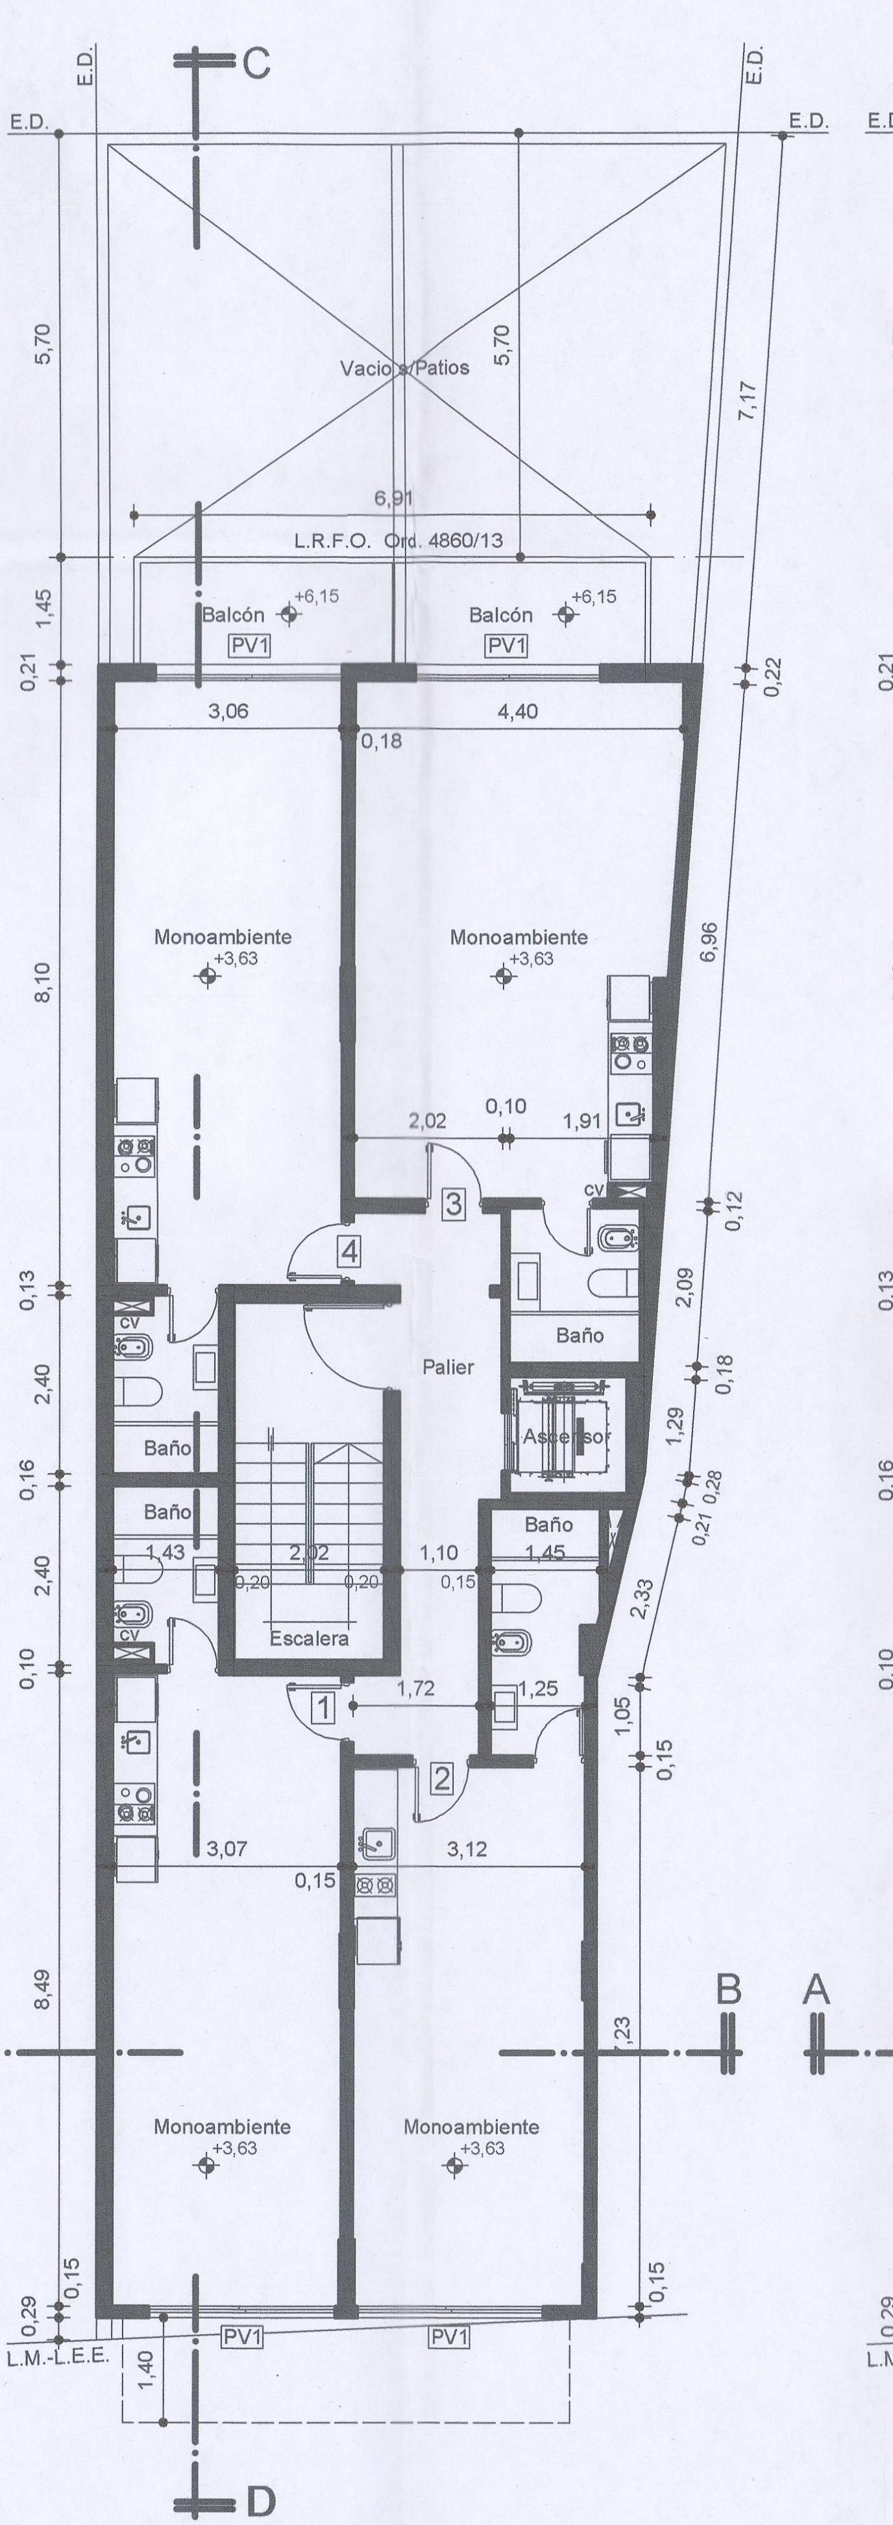
C
Vacios s/Patios
L.R.F.O. Ord. 4860/13
Balcón +6,15
Balcón +6,15
PV1
Monoambiente +3,63
Monoambiente +3,63
Palier
Baño
Escalera
Ascensor
L.M.-L.E.E.
A
B
D

Planta 1º Piso

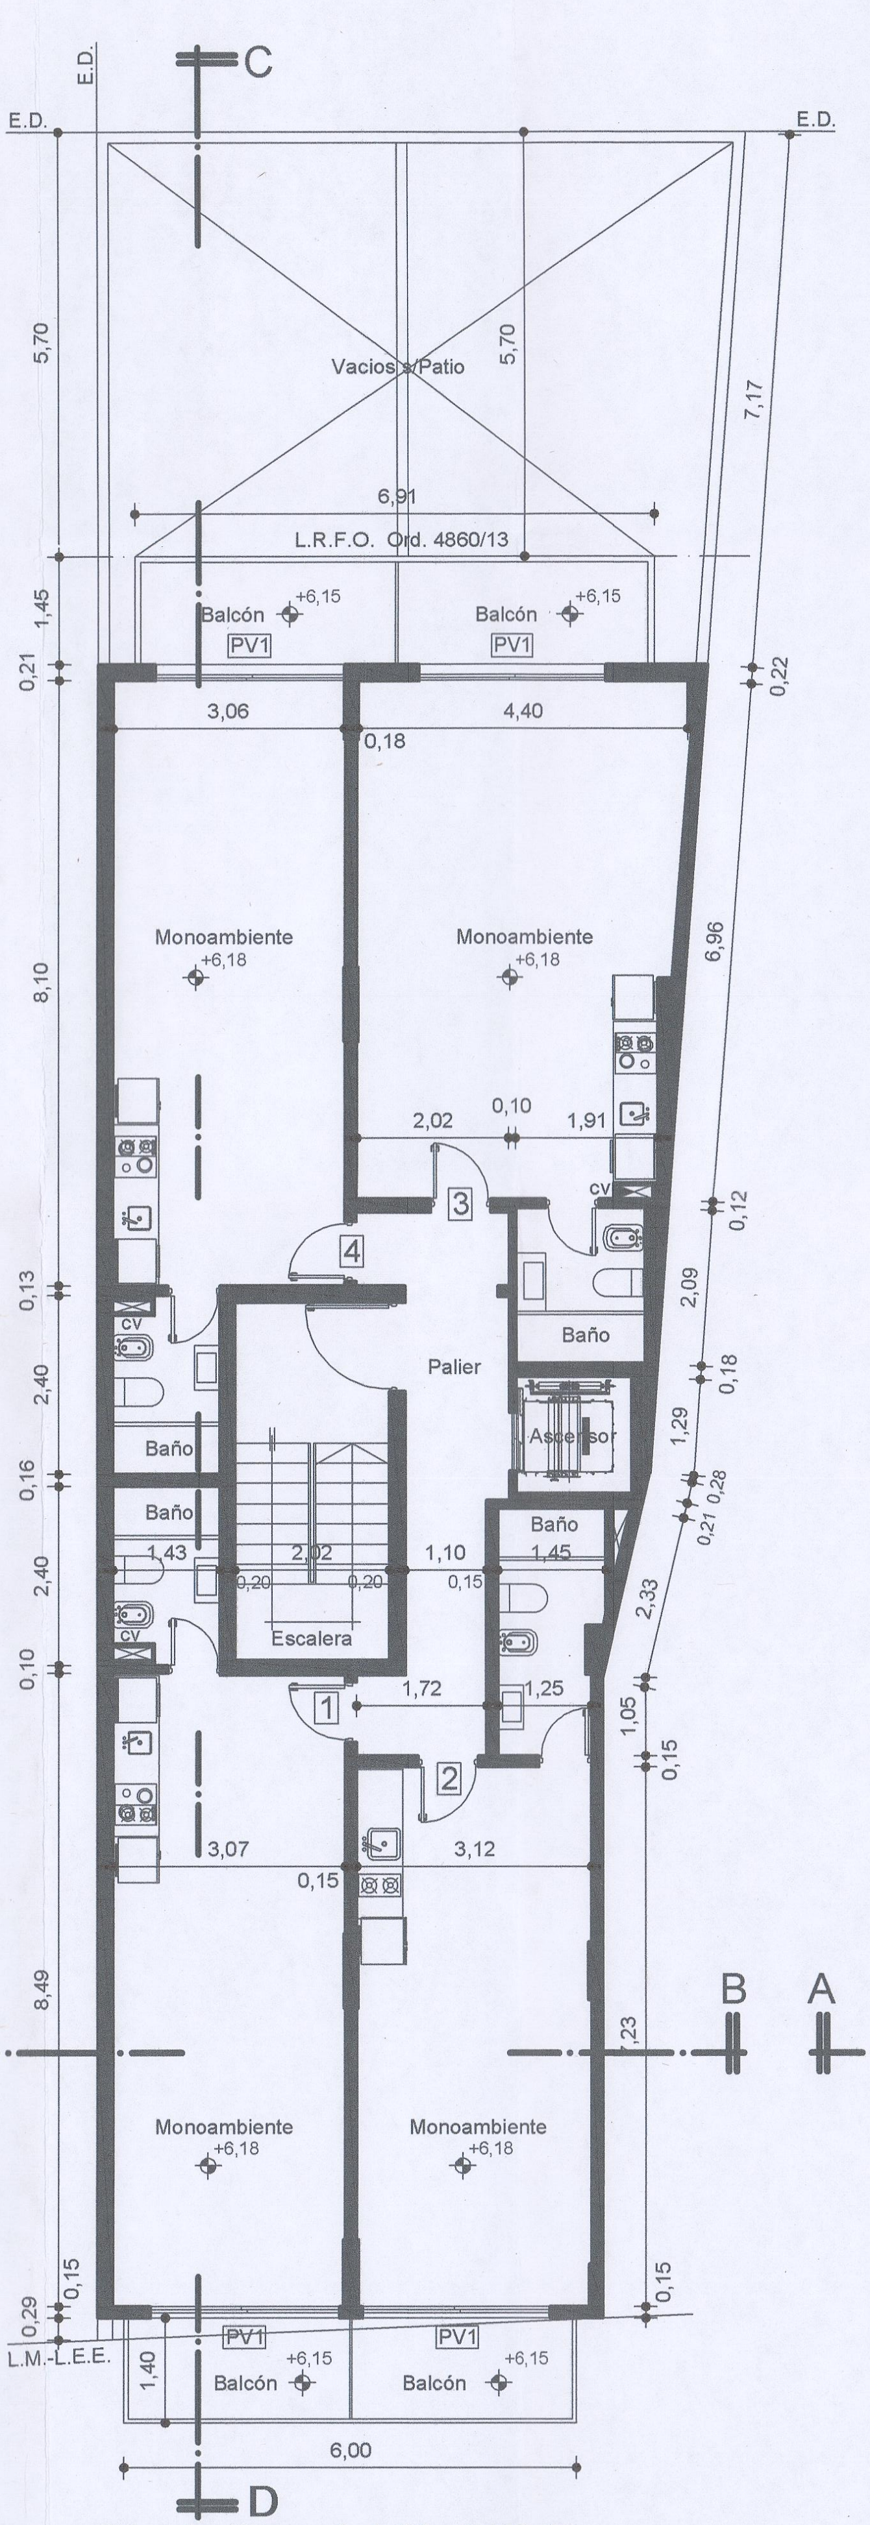
C
Vacios s/Patio
L.R.F.O. Ord. 4860/13
Balcón +6,15
Balcón +6,15
PV1
Monoambiente +6,18
Monoambiente +6,18
Palier
Baño
Escalera
Ascensor
L.M.-L.E.E.
A
B
D

Planta Tipo del 2º al 8º Piso

Niveles : +6,18 ; +8,13 ; +11,28 ; +13,83 ; +16,38 ; +18,92 ; +21,46

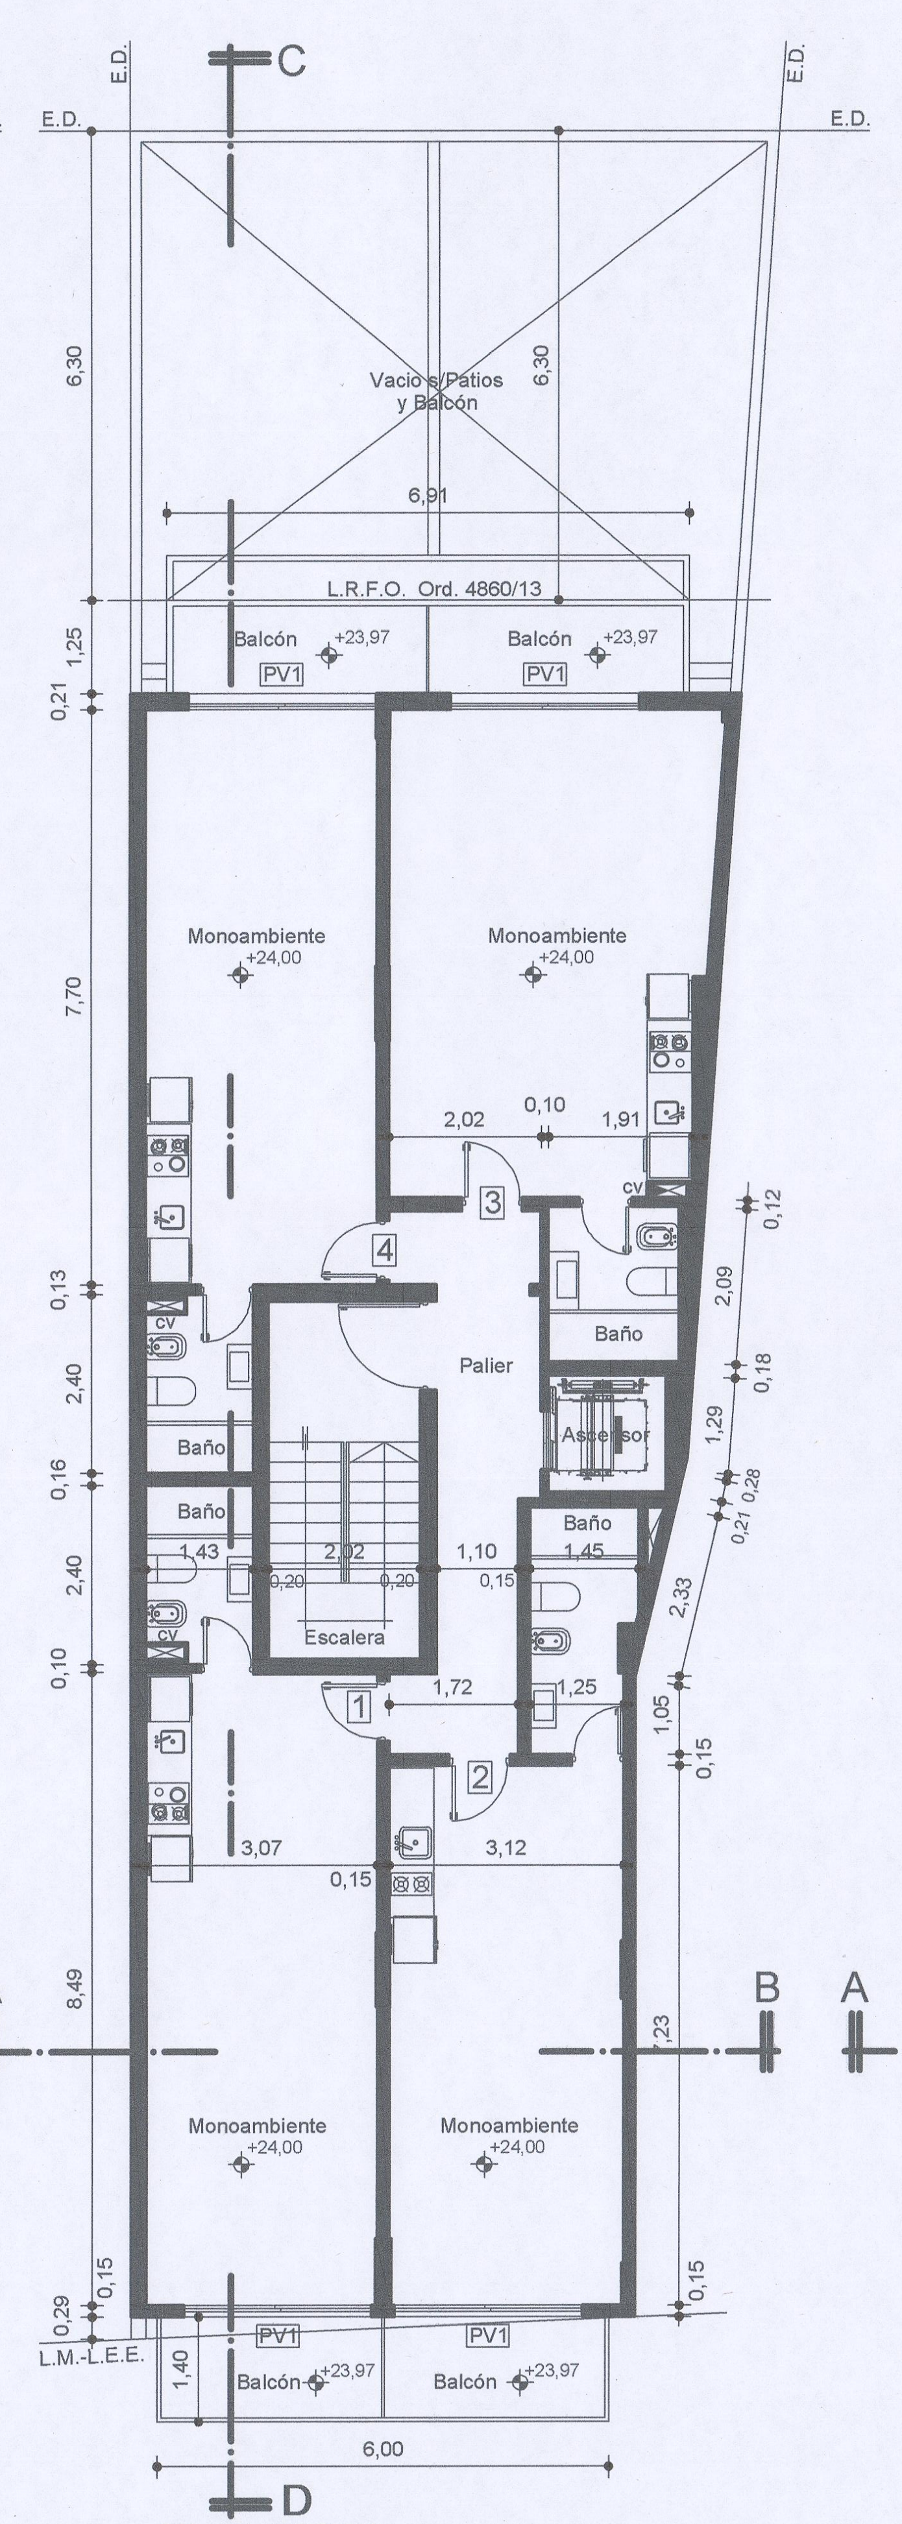
C
Vacios s/Patios y Balcón
L.R.F.O. Ord. 4860/13
Balcón +23,97
Balcón +23,97
PV1
Monoambiente +24,00
Monoambiente +24,00
Palier
Baño
Escalera
Ascensor
L.M.-L.E.E.
A
B
D

Planta 9º Piso

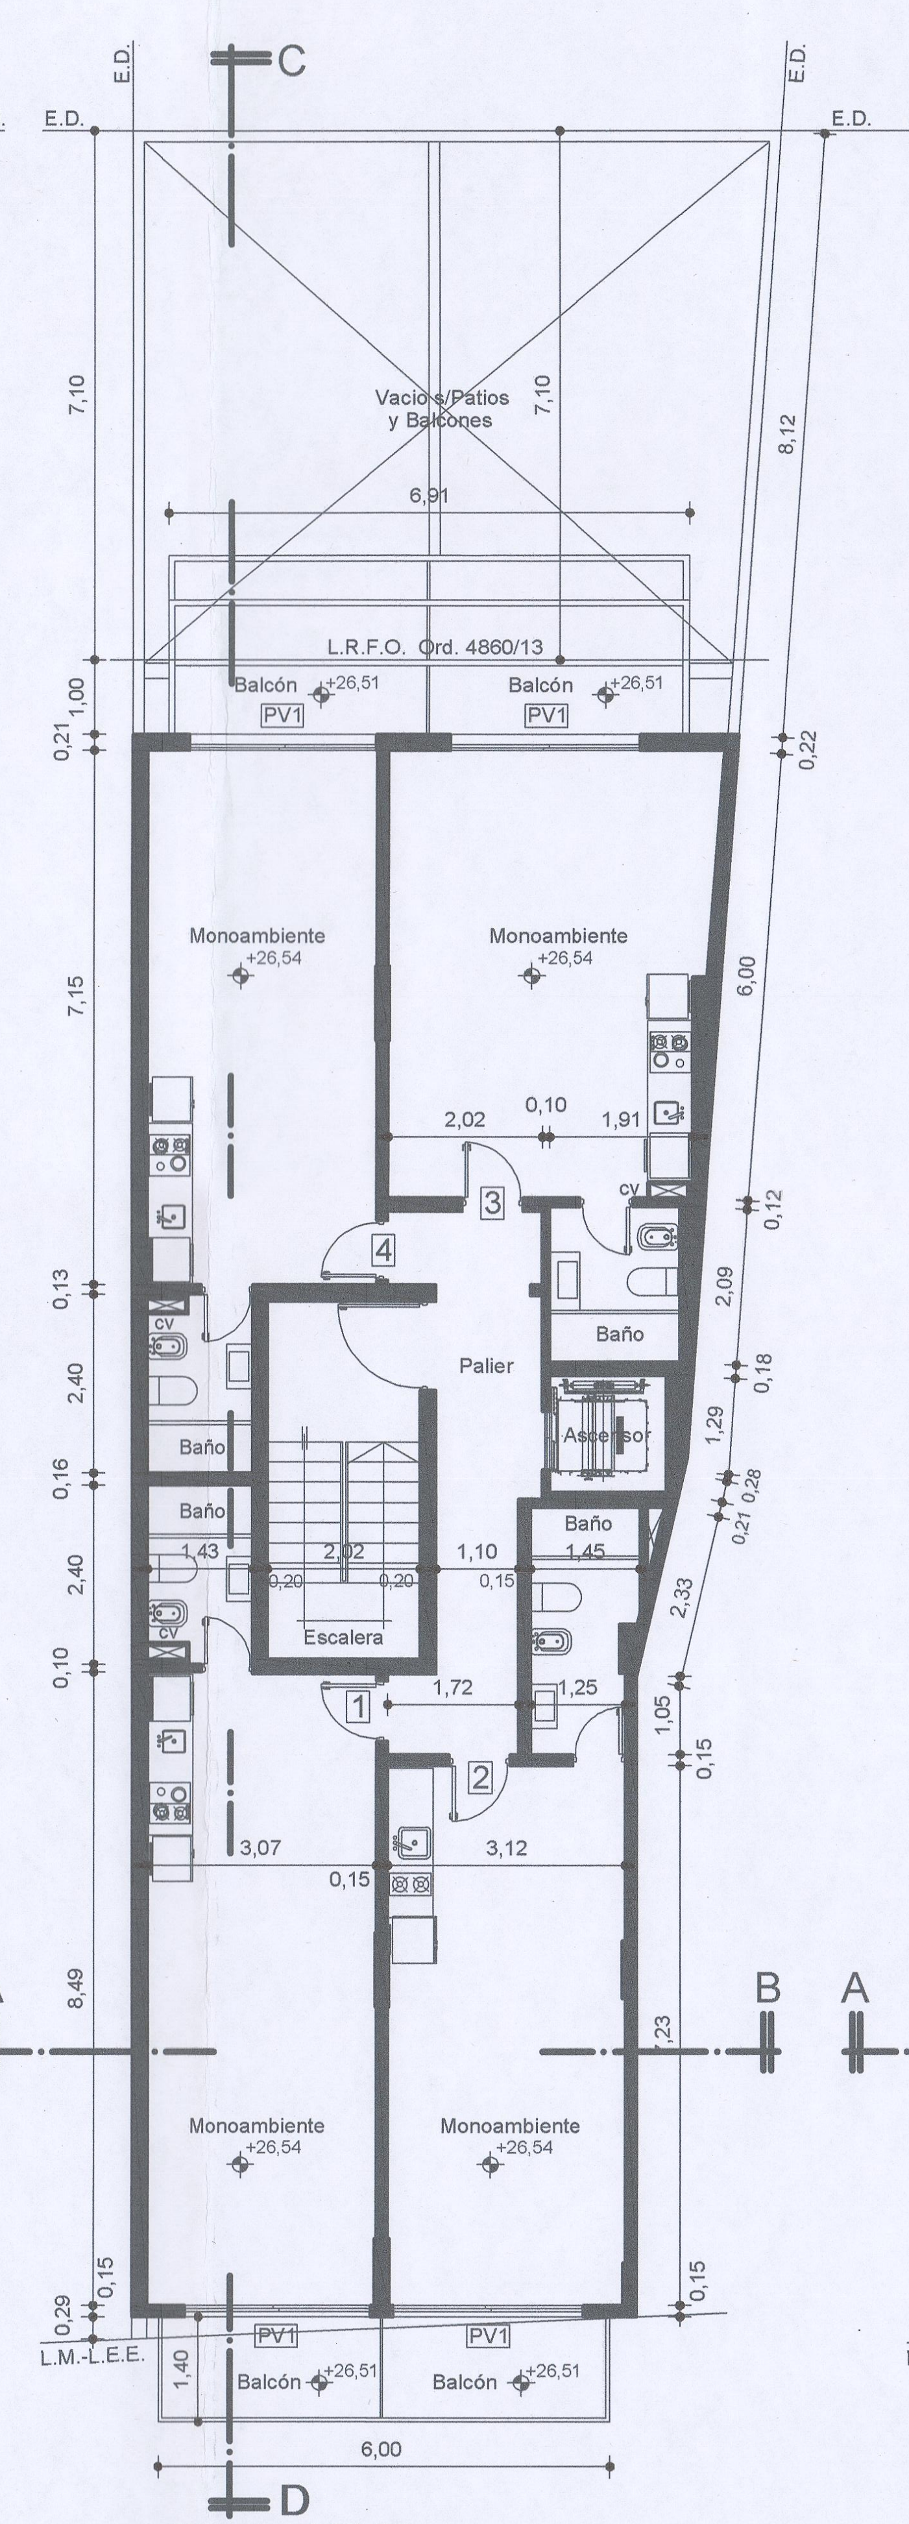
C
Vacios s/Patios y Balcones
L.R.F.O. Ord. 4860/13
Balcón +26,51
Balcón +26,51
PV1
Monoambiente +26,54
Monoambiente +26,54
Palier
Baño
Escalera
Ascensor
L.M.-L.E.E.
A
B
D

Planta 10º Piso

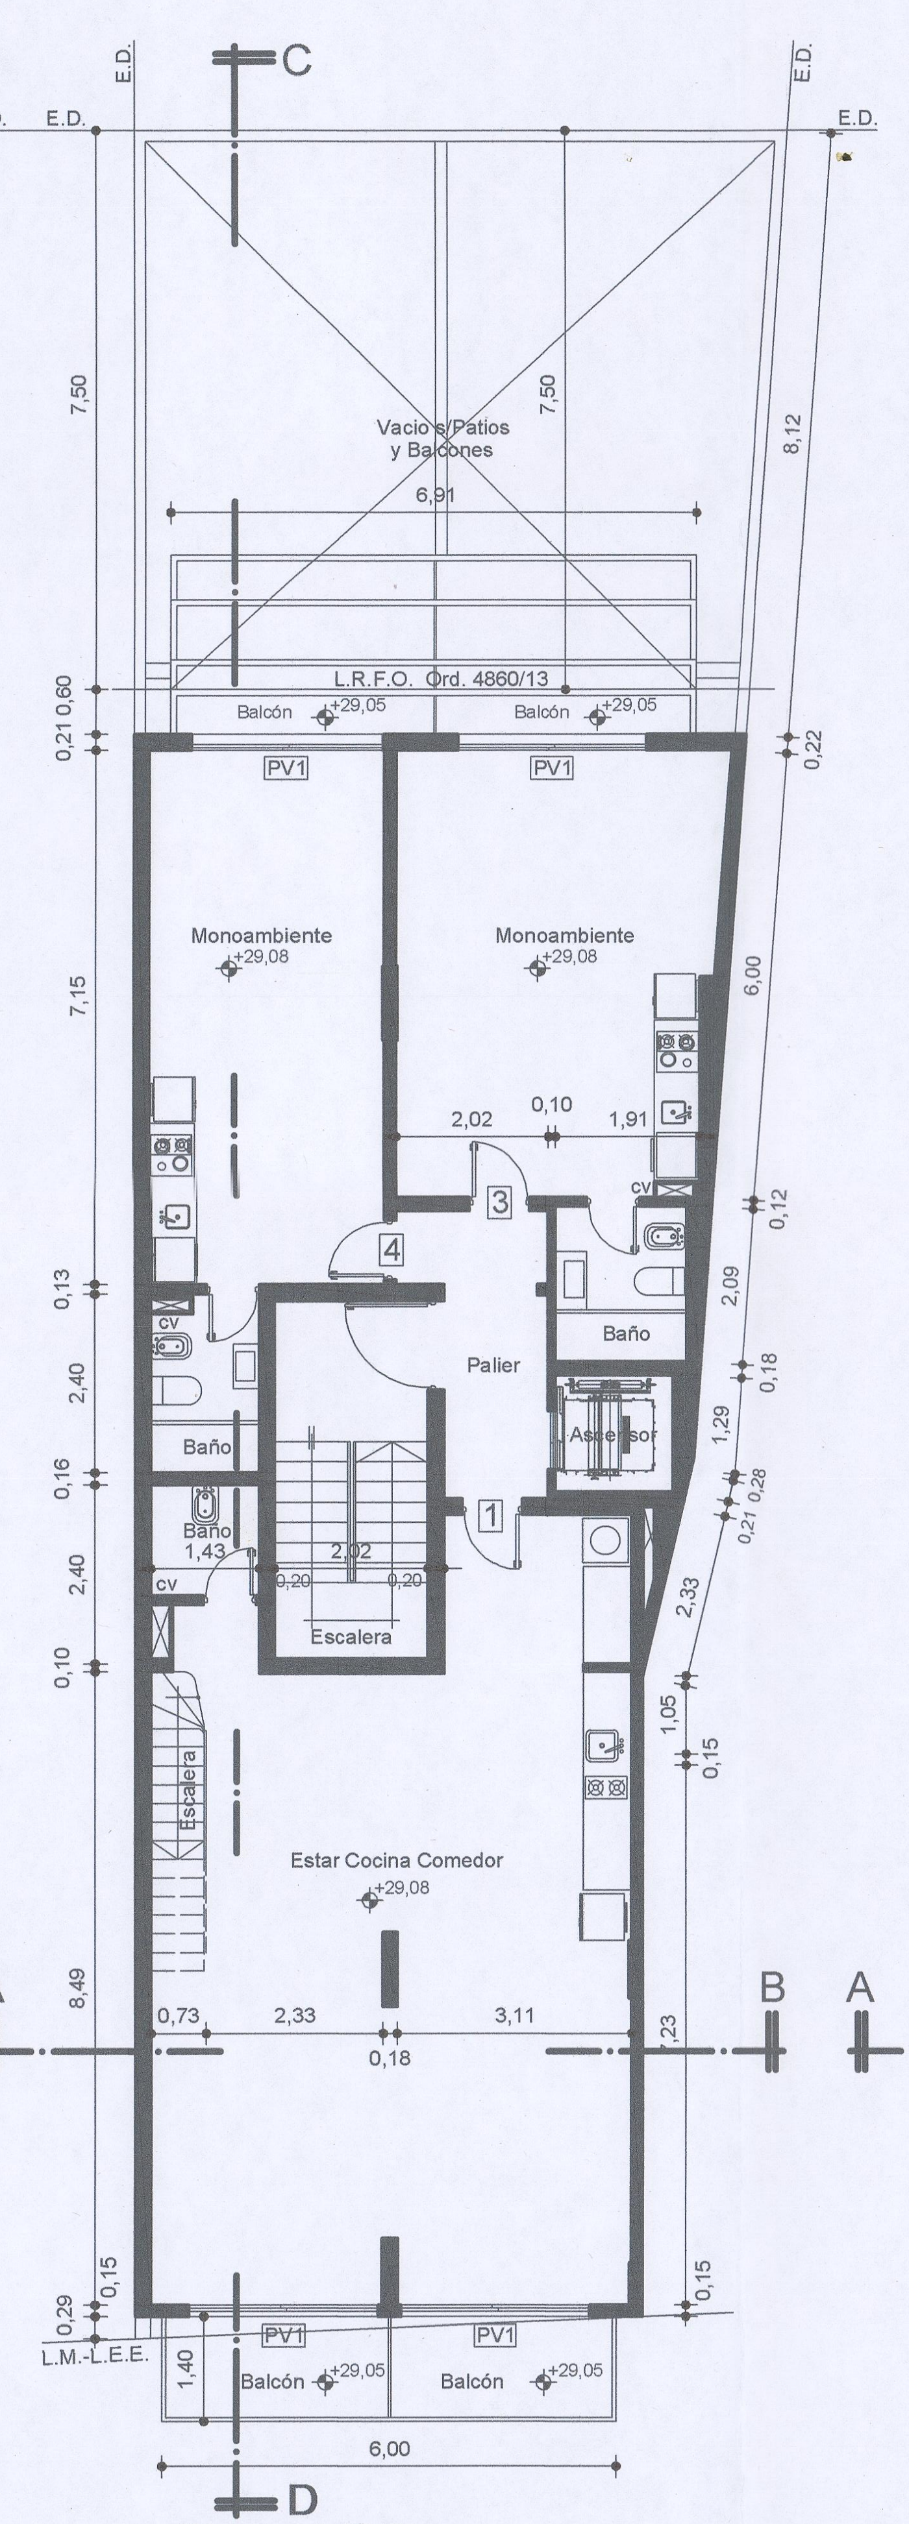
C
Vacios s/Patios y Balcones
L.R.F.O. Ord. 4860/13
Balcón +29,05
Balcón +29,05
PV1
Monoambiente +29,08
Monoambiente +29,08
Estar Cocina Comedor +29,08
Escalera
Palier
Baño
Ascensor
L.M.-L.E.E.
A
B
D

Planta 11º Piso

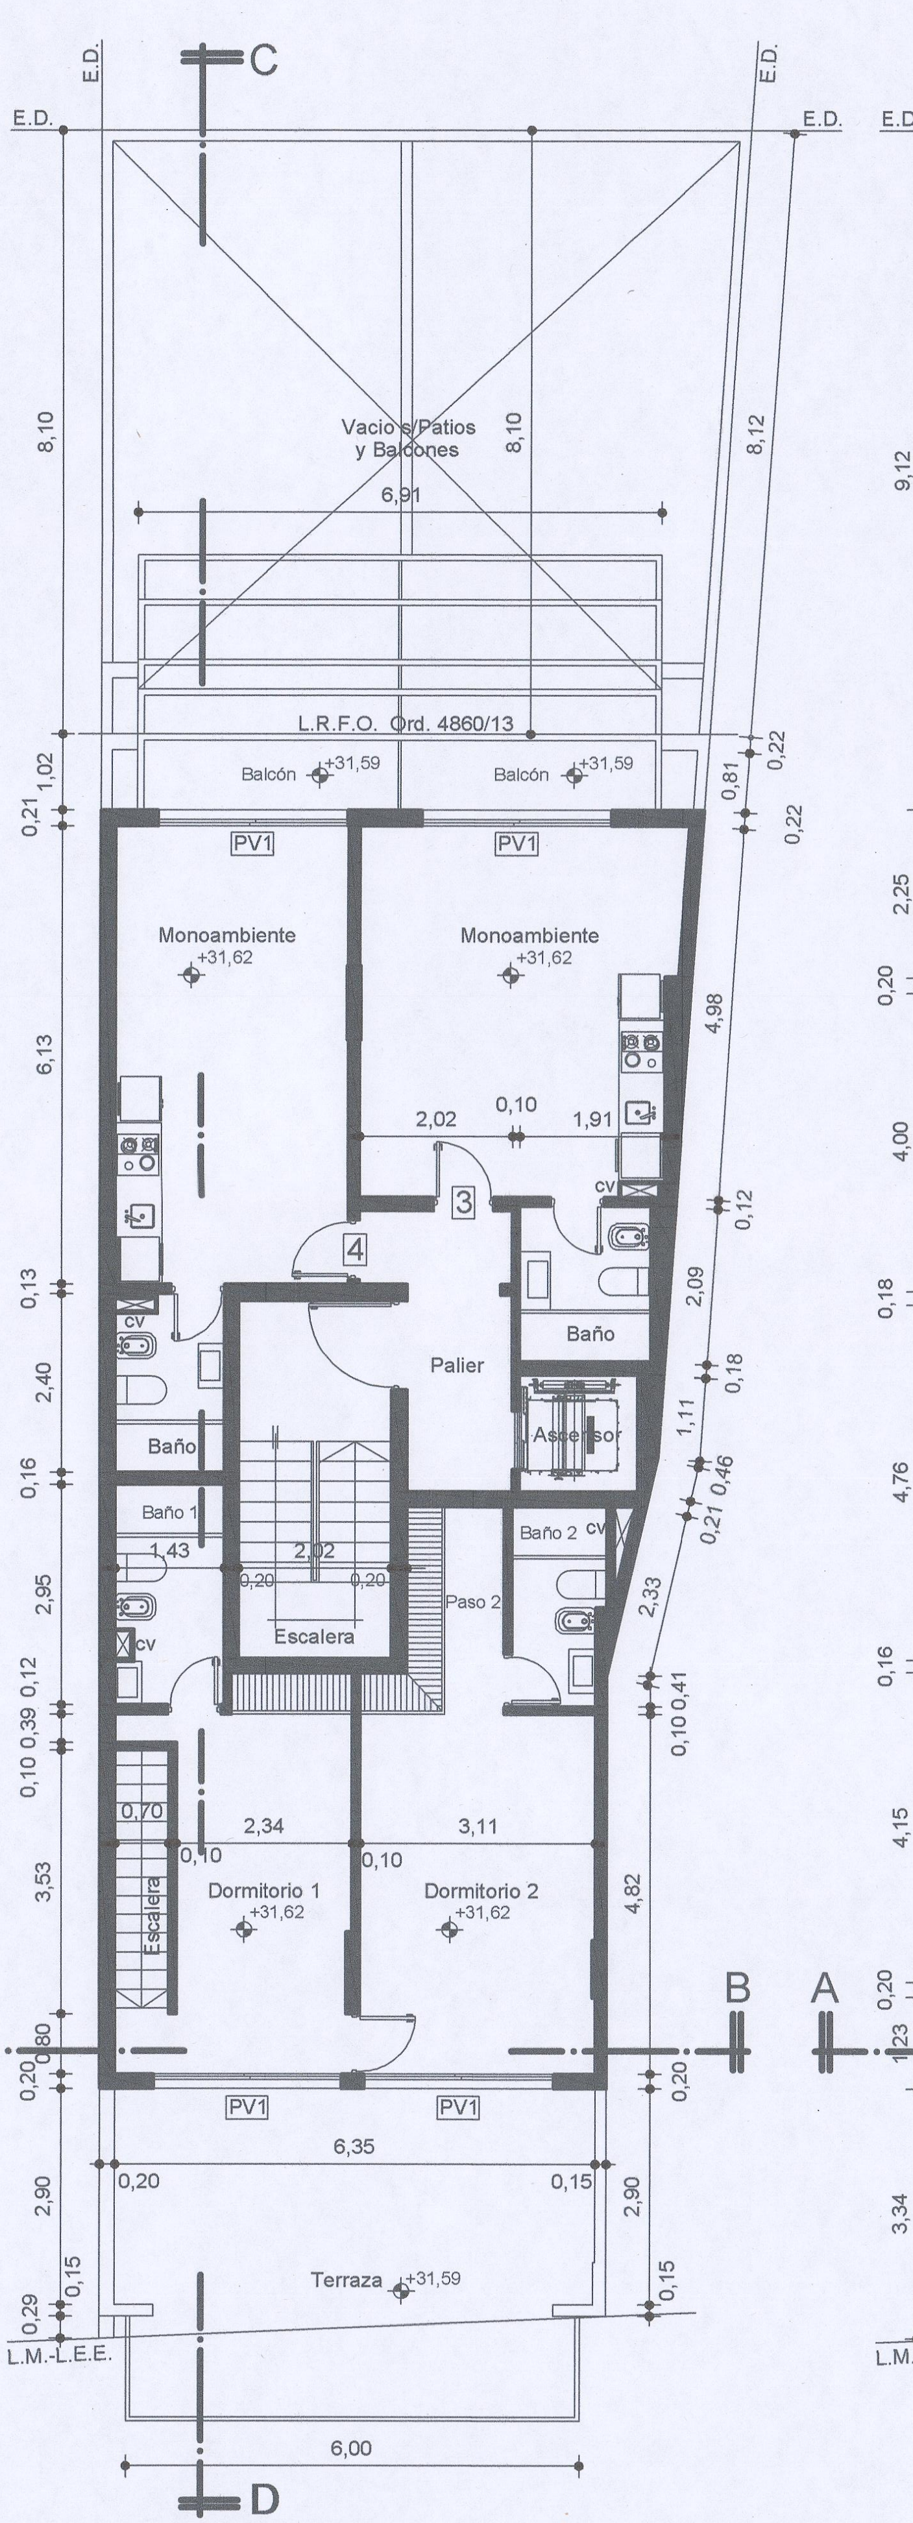
C
Vacios s/Patios y Balcones
L.R.F.O. Ord. 4860/13
Balcón +31,59
Balcón +31,59
PV1
Monoambiente +31,62
Monoambiente +31,62
Dormitorio 1 +31,62
Dormitorio 2 +31,62
Terraza +31,59
Paso 2
Baño 1
Baño 2
Escalera
Palier
Ascensor
L.M.-L.E.E.
A
B
D

Planta 12º Piso

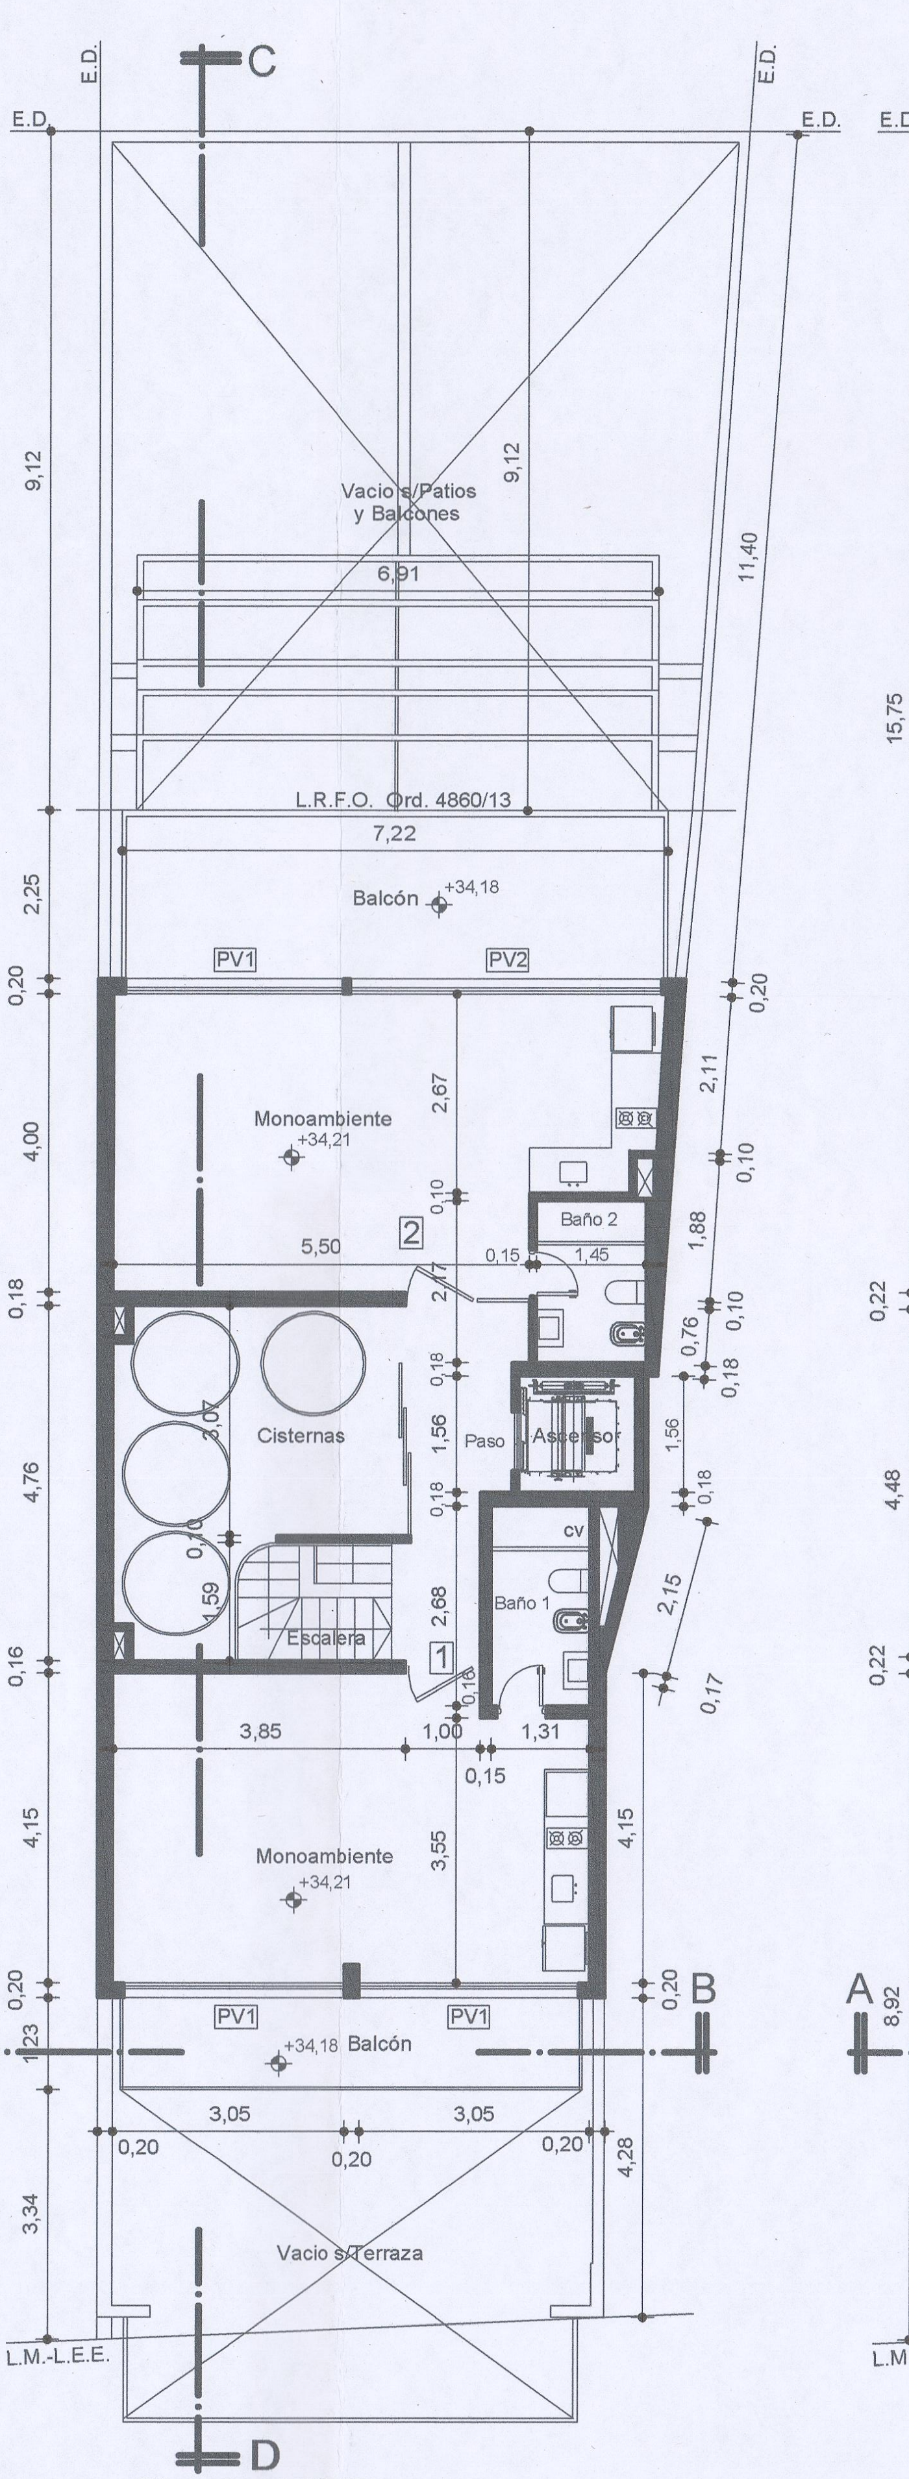
C
Vacios s/Patios y Balcones
L.R.F.O. Ord. 4860/13
Balcón +34,18
Balcón +34,18
PV1
PV2
Monoambiente +34,21
Monoambiente +34,21
Cisternas
Escalera
Paso
Baño 1
Baño 2
Ascensor
Vacio s/Terraza
L.M.-L.E.E.
A
B
D

Planta 13º Piso

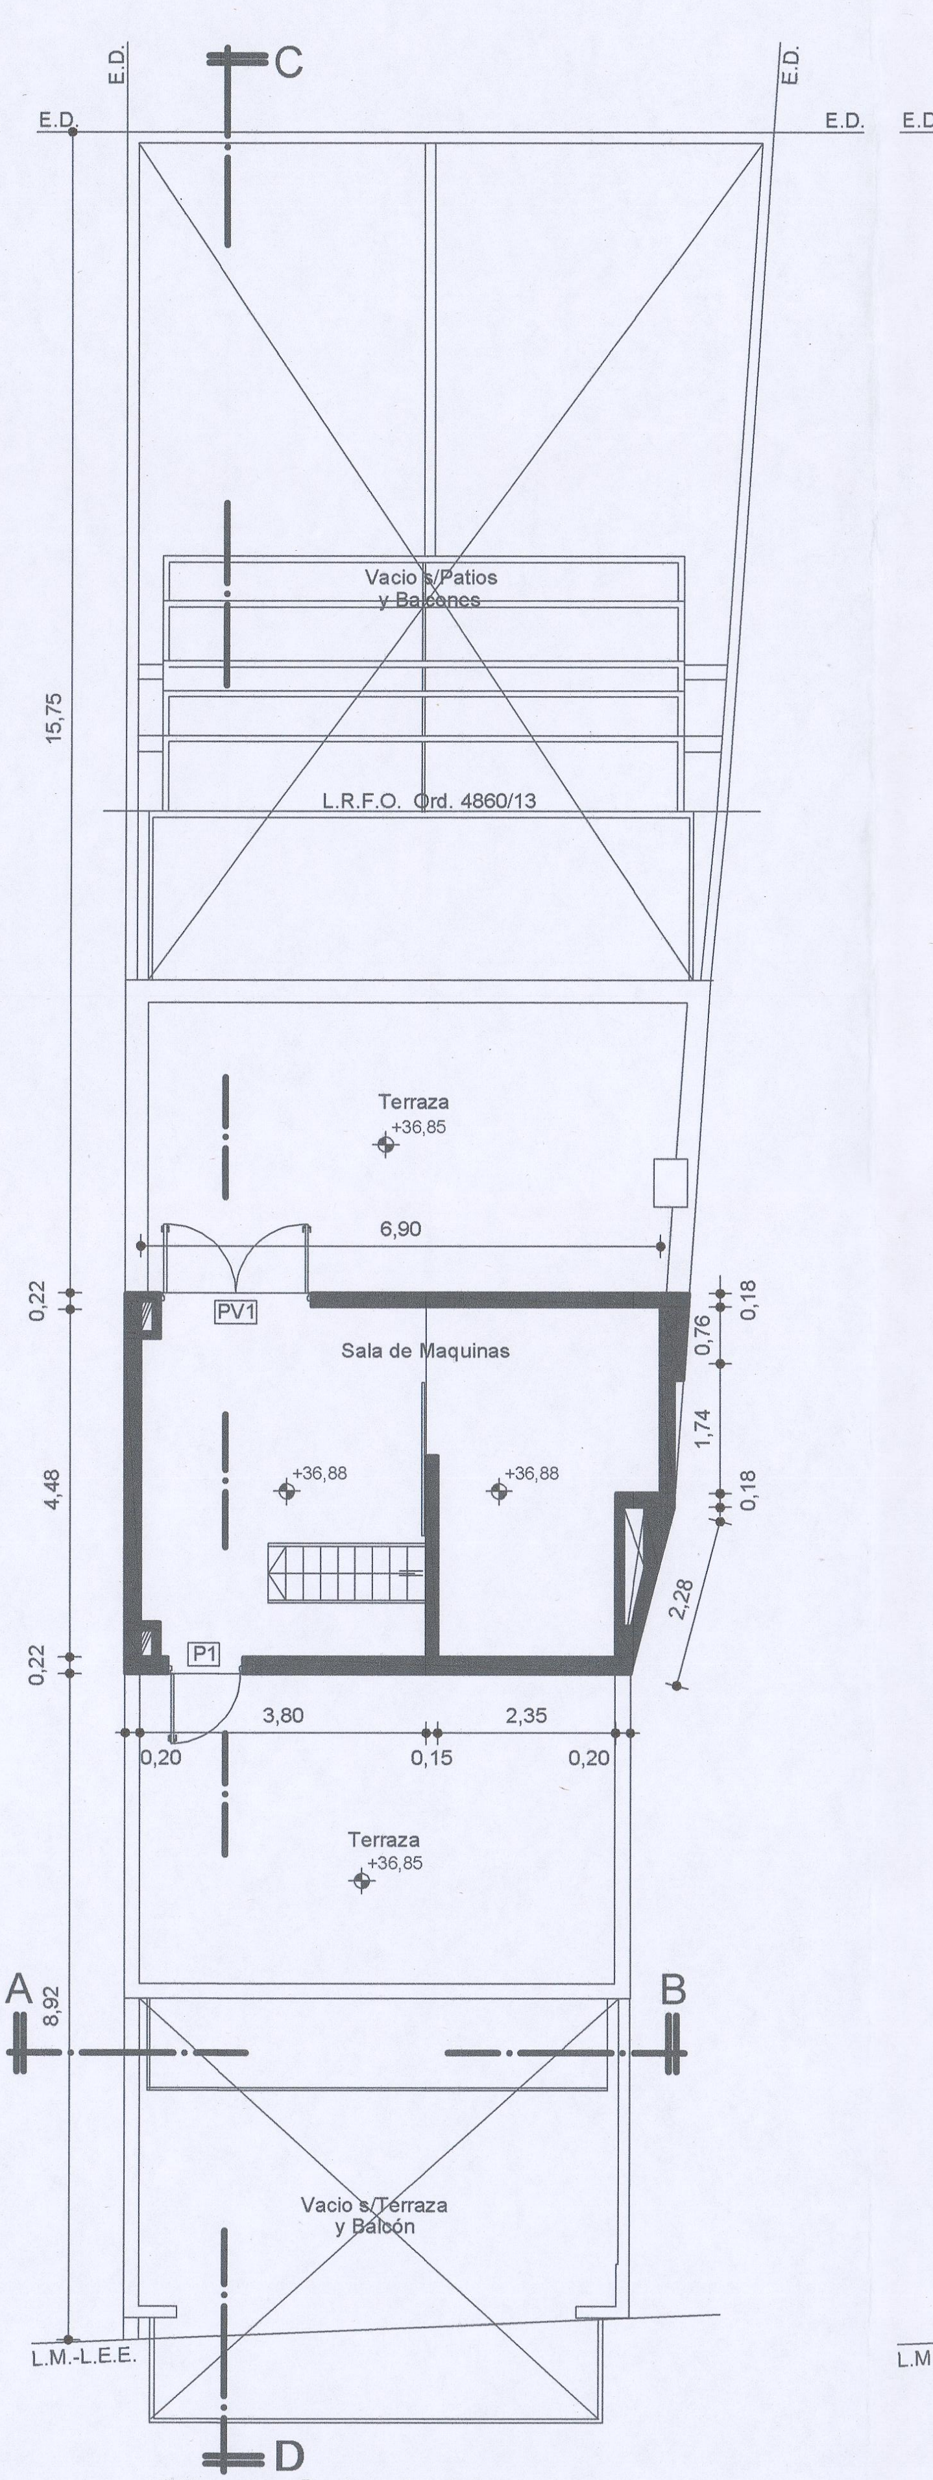
C
Vacio s/Patios y Balcones
L.R.F.O. Ord. 4860/13
Terraza +36,85
Terraza +36,85
Sala de Maquinas
+36,88
+36,88
PV1
P1
Vacio s/Terraza y Balcón
L.M.-L.E.E.
A
B
D

Planta Sala de Maquinas

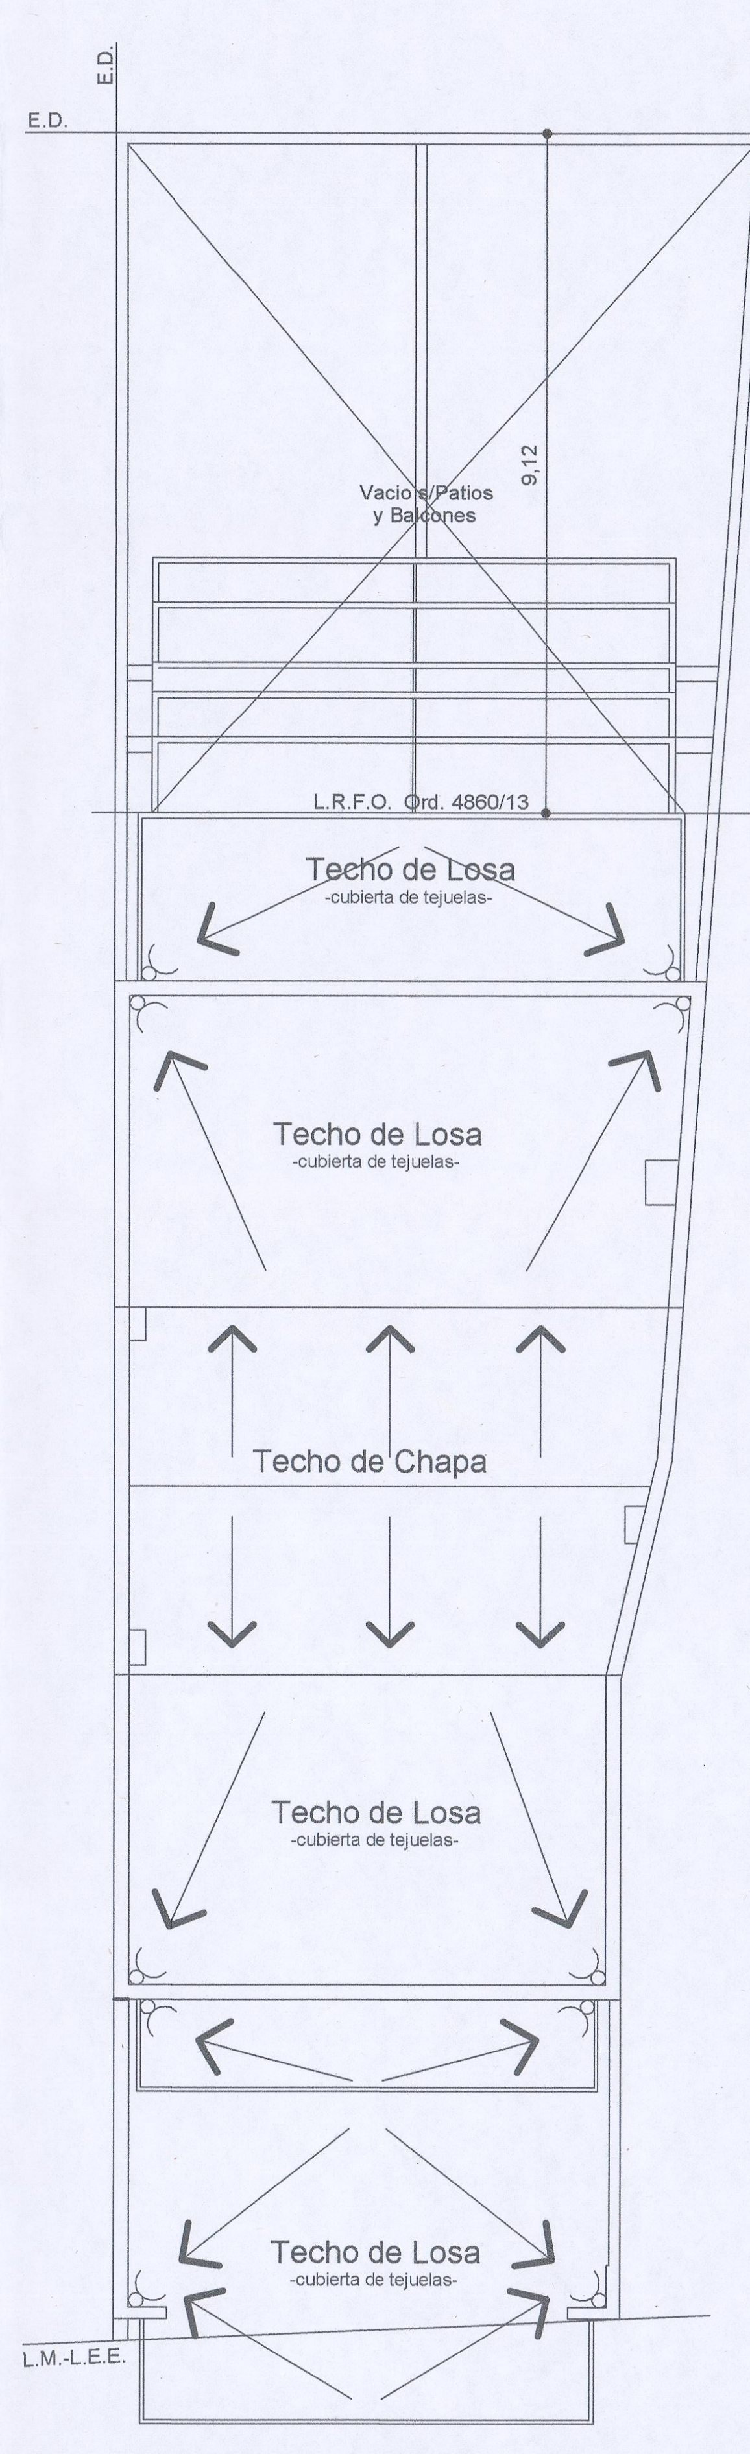
E.D.
Techo de Losa -cubierta de tejuelas-
Techo de Losa -cubierta de tejuelas-
Techo de Chapa
Techo de Losa -cubierta de tejuelas-
Techo de Losa -cubierta de tejuelas-
L.R.F.O. Ord. 4860/13
L.M.-L.E.E.

Planta de Techos

Planilla de Iluminacion y Ventilación

Local		Aberturas					Obser.
Designación	Sup.	Desig.	Ancho	Alto	Areas I.	Areas V.	
P L A N T A B A J A							
Local Comercial 1	28,32	P 1	1,10	2,50	2,75	2,75	De Vidrio
		V 1	2,50	2,30	5,75	------	Vidriera
Baño 1	3,27	CV	0,50	0,20	------	0,10	
Local Comercial 2	28,32	P 1	1,10	2,50	2,75	2,75	De Vidrio
Baño 2	1,06	CV	0,50	0,20	------	0,10	

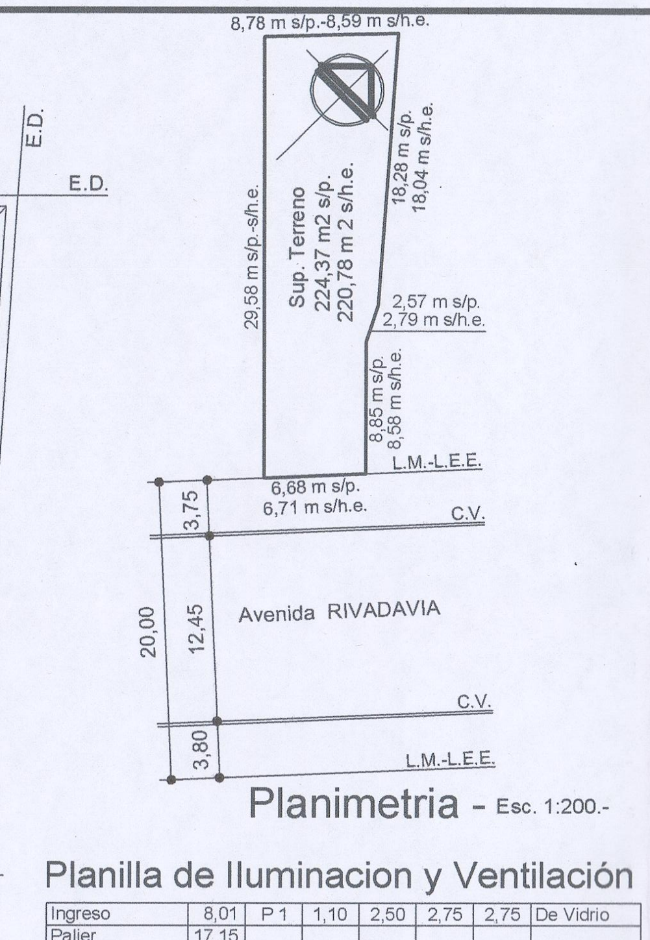
8,78 m s/p.-8,59 m s/h.e.
18,28 m s/p. 18,04 m s/h.e.
Sup. Terreno 224,37 m2 s/p. 220,78 m2 s/h.e.
29,58 m s/p.-s/h.e.
2,57 m s/p. 2,79 m s/h.e.
8,85 m s/p. 8,58 m s/h.e.
L.M.-L.E.E.
C.V.
Avenida RIVADAVIA
C.V.
L.M.-L.E.E.
3,75
12,45
3,80
20,00

Planimetria - Esc. 1:200.-

Planilla de Iluminacion y Ventilación

Ingreso	8,01	P 1	1,10	2,50	2,75	2,75	De Vidrio
Palier	17,15						
Ascensor	2,41						
Escalera	8,34						
					Dpto. Monoambiente 1		
Monoambiente	24,89	PV1	2,50	2,20	5,50	5,50	
Baño	3,29	CV	0,50	0,20	------	0,10	
					Dpto. Monoambiente 2		
Monoambiente	29,10	PV1	2,50	2,20	5,50	5,50	
Baño	3,60	CV	0,50	0,20	------	0,10	
P L A N T A 1º P I S O							
Palier	10,36						
Ascensor	2,42						
Escalera	9,72						
					Dpto. Monoambiente 1		
Monoambiente	26,00	PV1	2,50	2,20	5,50	5,50	
Baño	3,48	CV	0,50	0,20	------	0,10	
					Dpto. Monoambiente 2		
Monoambiente	22,51	PV1	2,50	2,20	5,50	5,50	
Baño	4,41	CV	0,50	0,20	------	0,10	
					Dpto. Monoambiente 3		
Monoambiente	29,07	PV1	2,50	2,20	5,50	5,50	
Baño	3,41	CV	0,50	0,20	------	0,10	
					Dpto. Monoambiente 4		
Monoambiente	24,86	PV1	2,50	2,20	5,50	5,50	
Baño	3,46	CV	0,50	0,20	------	0,10	
P L A N T A 2º A L 8º P I S O							
Palier	10,36						
Ascensor	2,42						
Escalera	9,72						
					Dpto. Monoambiente 1		
Monoambiente	26,00	PV1	2,50	2,20	5,50	5,50	
Baño	3,48	CV	0,50	0,20	------	0,10	
					Dpto. Monoambiente 2		
Monoambiente	22,51	PV1	2,50	2,20	5,50	5,50	
Baño	4,41	CV	0,50	0,20	------	0,10	
					Dpto. Monoambiente 3		
Monoambiente	29,07	PV1	2,50	2,20	5,50	5,50	
Baño	3,41	CV	0,50	0,20	------	0,10	
					Dpto. Monoambiente 4		
Monoambiente	24,86	PV1	2,50	2,20	5,50	5,50	
Baño	3,46	CV	0,50	0,20	------	0,10	
P L A N T A 9º P I S O							
Palier	10,36						
Ascensor	2,42						
Escalera	9,72						
					Dpto. Monoambiente 1		
Monoambiente	26,00	PV1	2,50	2,20	5,50	5,50	
Baño	3,48	CV	0,50	0,20	------	0,10	
					Dpto. Monoambiente 2		
Monoambiente	22,51	PV1	2,50	2,20	5,50	5,50	
Baño	4,41	CV	0,50	0,20	------	0,10	
					Dpto. Monoambiente 3		
Monoambiente	27,32	PV1	2,50	2,20	5,50	5,50	
Baño	3,41	CV	0,50	0,20	------	0,10	
					Dpto. Monoambiente 4		
Monoambiente	23,64	PV1	2,50	2,20	5,50	5,50	
Baño	3,46	CV	0,50	0,20	------	0,10	
P L A N T A 10º P I S O							
Palier	10,36						
Ascensor	2,42						
Escalera	9,72						
					Dpto. Monoambiente 1		
Monoambiente	26,00	PV1	2,50	2,20	5,50	5,50	
Baño	3,48	CV	0,50	0,20	------	0,10	
					Dpto. Monoambiente 2		
Monoambiente	22,51	PV1	2,50	2,20	5,50	5,50	
Baño	4,41	CV	0,50	0,20	------	0,10	
					Dpto. Monoambiente 3		
Monoambiente	24,87	PV1	2,50	2,20	5,50	5,50	
Baño	3,41	CV	0,50	0,20	------	0,10	
					Dpto. Monoambiente 4		
Monoambiente	21,95	PV1	2,50	2,20	5,50	5,50	
Baño	3,46	CV	0,50	0,20	------	0,10	
P L A N T A 11º P I S O							
Palier	5,95						
Ascensor	2,42						
Escalera	9,72						
				Dpto. P/B Duplex Dpto. 1			
Monoambiente	58,08	PV1	2,50	2,20	11,00	11,00	Cant. 2
Baño	2,11	CV	0,50	0,20	------	0,10	
Escalera		1,74					
					Dpto. Monoambiente 3		
Monoambiente	24,87	PV1	2,50	2,20	5,50	5,50	
Baño	3,41	CV	0,50	0,20	------	0,10	
					Dpto. Monoambiente 4		
Monoambiente	21,95	PV1	2,50	2,20	5,50	5,50	
Baño	3,46	CV	0,50	0,20	------	0,10	
P L A N T A 12º P I S O							
Palier	10,15						
Ascensor	3,70						
Escalera	9,87						
				Dpto. P/A Duplex Dpto. 1			
Escalera	2,47						
Dormitorio 1	11,19	PV1	2,50	2,20	5,50	5,50	
Baño 1	4,10	CV	0,30	0,50	------	0,15	
Dormitorio 2	14,95	PV1	2,50	2,20	5,50	5,50	
Paso 2	2,20						
Baño 2	3,15	CV	0,30	0,50	------	0,15	
					Dpto. Monoambiente 3		
Monoambiente	20,39	PV1	2,50	2,20	5,50	5,50	
Baño	3,41	CV	0,50	0,20	------	0,10	
					Dpto. Monoambiente 4		
Monoambiente	21,95	PV1	2,50	2,20	5,50	5,50	
Baño	3,46	CV	0,50	0,20	------	0,10	

Planilla de Iluminacion y Ventilación

P L A N T A 13º P I S O							
Ascensor	2,40						
Paso	7,19						
Escalera	3,24						
Cisternas	14,46						
					Dpto. Monoambiente 1		
Monoambiente	26,13	PV1	2,90	2,20	12,76	12,76	Cant. 2
Baño	2,71	CV	0,50	0,20	------	0,10	
					Dpto. Monoambiente 2		
Monoambiente	25,72	PV1	2,90	2,20	6,38	6,38	
		PV2	4,10	2,20	9,02	9,02	
Baño	2,61	CV	0,44	0,24	------	0,10	
P L A N T A S A L A D E M A Q U I N A S							
Sala de Maquinas	30,49	PV1	2,00	2,20	4,40	4,40	
		P 1	1,00	2,05	-----	2,05	

DIST. 3 ZONA 3 MZA. 40 PARC. 150

PADRON INMOBILIARIO Nº 01-01-2027 DOMINIO Nº 7N-13.362 I.C.M. Exp. Nº Sin Inscripción

LEY 4.683

221946 32

Destino de la Obra : Departamentos Monoambientes (49) ,Duplex (1) y Local Comercial (2).-

POSEEDOR : MTTI S.R.L.
CUIT Nº 33-71685290-9
Adquirido mediante CONTRATO DE PERMUTA DE INMUEBLES de fecha 19 de Septiembre de 2022 ante Notario Dra. Marta Butiler de Lavaisse,registro Nº 15

UBICACION : Avenida RIVADAVIA (o) Nº 459

BARRIO : JUAN BAUTISTA ALBERDI

CIUDAD : CAPITAL - SANTIAGO DEL ESTERO

ESCALA : 1:100 - 1:250.-

06 NOV. 2024

PLANO CONFORME A OBRA

SUSANA ABECASSIS
Arquitecta
Secretaría Técnica
Colegio de Arquitectos SDE

Sup. Terreno 224,37 m2 s/p.-220,78 m2 s/h.e.
Sup. P/Baja 161,17 m2 ; Sup. P/1º Piso 171,19 m2 ; Sup. P/2º Piso 171,19 m2
Sup. P/3º Piso 171,19 m2 ; Sup. P/4º Piso 171,19 m2 ; Sup. P/5º Piso 171,19 m2
Sup. P/6º Piso 171,19 m2 ; Sup. P/7º Piso 171,19 m2 ; Sup. P/8º Piso 171,19 m2
Sup. P/9º Piso 165,85 m2 ; Sup. P/10º Piso 159,68 m2 ; Sup. P/11º Piso 156,92 m2
Sup. P/12º Piso 131,22 m2 ;Sup. P/13º Piso 97,84 m2 ;Sup. P/Sala de Maquinas 37,68 m2 ; Sup. F.L.M. 79,97 m2
SUP. CUBIERTA TOTAL 2.358,85 m2

CROQUIS DE UBICACION

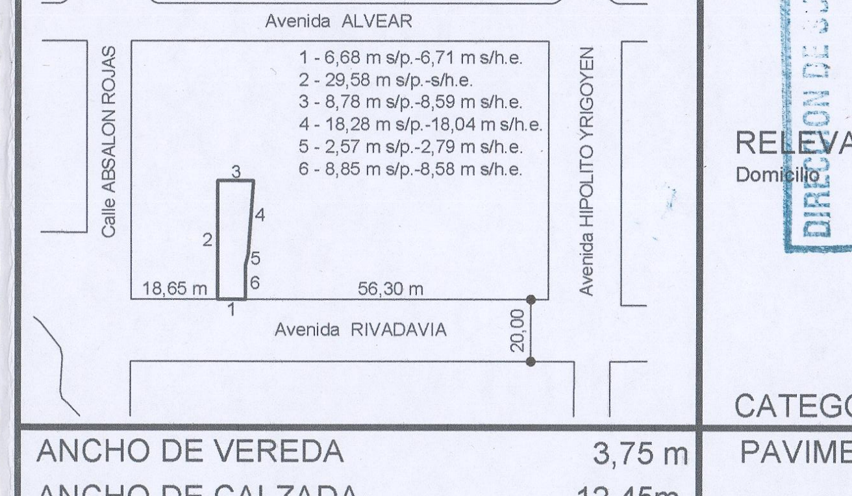
Avenida ALVEAR
Avenida ALVEAR
Calle ABSALON ROJAS
Avenida HIPOLITO YRIGOYEN
Avenida RIVADAVIA
18,65 m
56,30 m
20,00
1
2
3
4
5
6

1 - 6,68 m s/p.-6,71 m s/h.e.
2 - 29,58 m s/p.-s/h.e.
3 - 8,78 m s/p.-8,59 m s/h.e.
4 - 18,28 m s/p.-18,04 m s/h.e.
5 - 2,57 m s/p.-2,79 m s/h.e.
6 - 8,85 m s/p.-8,58 m s/h.e.

POSEEDOR
Domicilio

MTTI S.R.L.
Dr. JORGE LUIS MUSSETTI
SOCIO GERENTE

DIRECCION DE SUELO URBANO
EXPEDIENTE 869 / 31 / 24
FECHA DE SELLADO 28 NOV. 2024
BOLETA Nº 3321

RELEVAMIENTO
Domicilio

CARLOS GUSTAVO MARCOS
ARQUITECTO
M.P. 0240

EL USO Y/O DESTINO DE LOS LOCALES ESTA SUJETO A LAS DISPOSICIONES DE LA ORDENANZA Nº 7962 CAPITULO 3.

CATEGORIA COLEGIO DE ARQUITECTOS

ANCHO DE VEREDA	3,75 m
ANCHO DE CALZADA	12,45m
ANCHO DE CALLE	20,00 m

PAVIMENTO	SI
SERVICIOS CLOACALES	SI

DIRECCION DE SUELO URBANO
EXPEDIENTE 869 / 31 / 24
FECHA DE SELLADO 18 DIC. 2024
BOLETA Nº 3556

DESIGNACION :

Plano Conforme a Obra.-

-Plantas y Planimetria-

①

0 9 DIC 2024

OBSERVACIONES

Las referencias al Título de dominio son meramente indicativas, y la aprobación administrativa no valora los derechos que de ellos emergen.

MUNICIPALIDAD DE LA CIUDAD DE SANTIAGO DEL ESTERO
SECRETARIA DE ECONOMIA
APROBADO
DIRECCIÓN DE SUELO URBANO
EXPEDIENTE: 869-31-2024-Corp.17-M-2024
FECHA: 03 ENE 2025

Ing. Agrim. J. LEANDRO ARJONA
JEFE DE AREA DE VISACIONES TECNICAS
DIRECCION DE CATASTRO MUNICIPAL

Arq. ABRAHAM BERNARDO ROMINA
Dpto. OBRAS PRIVADAS
DIRECCIÓN DE SUELO URBANO

Arq. ESTER R. CHALOM
SUB-DIRECTORA
DIRECCION DE SUELO URBANO