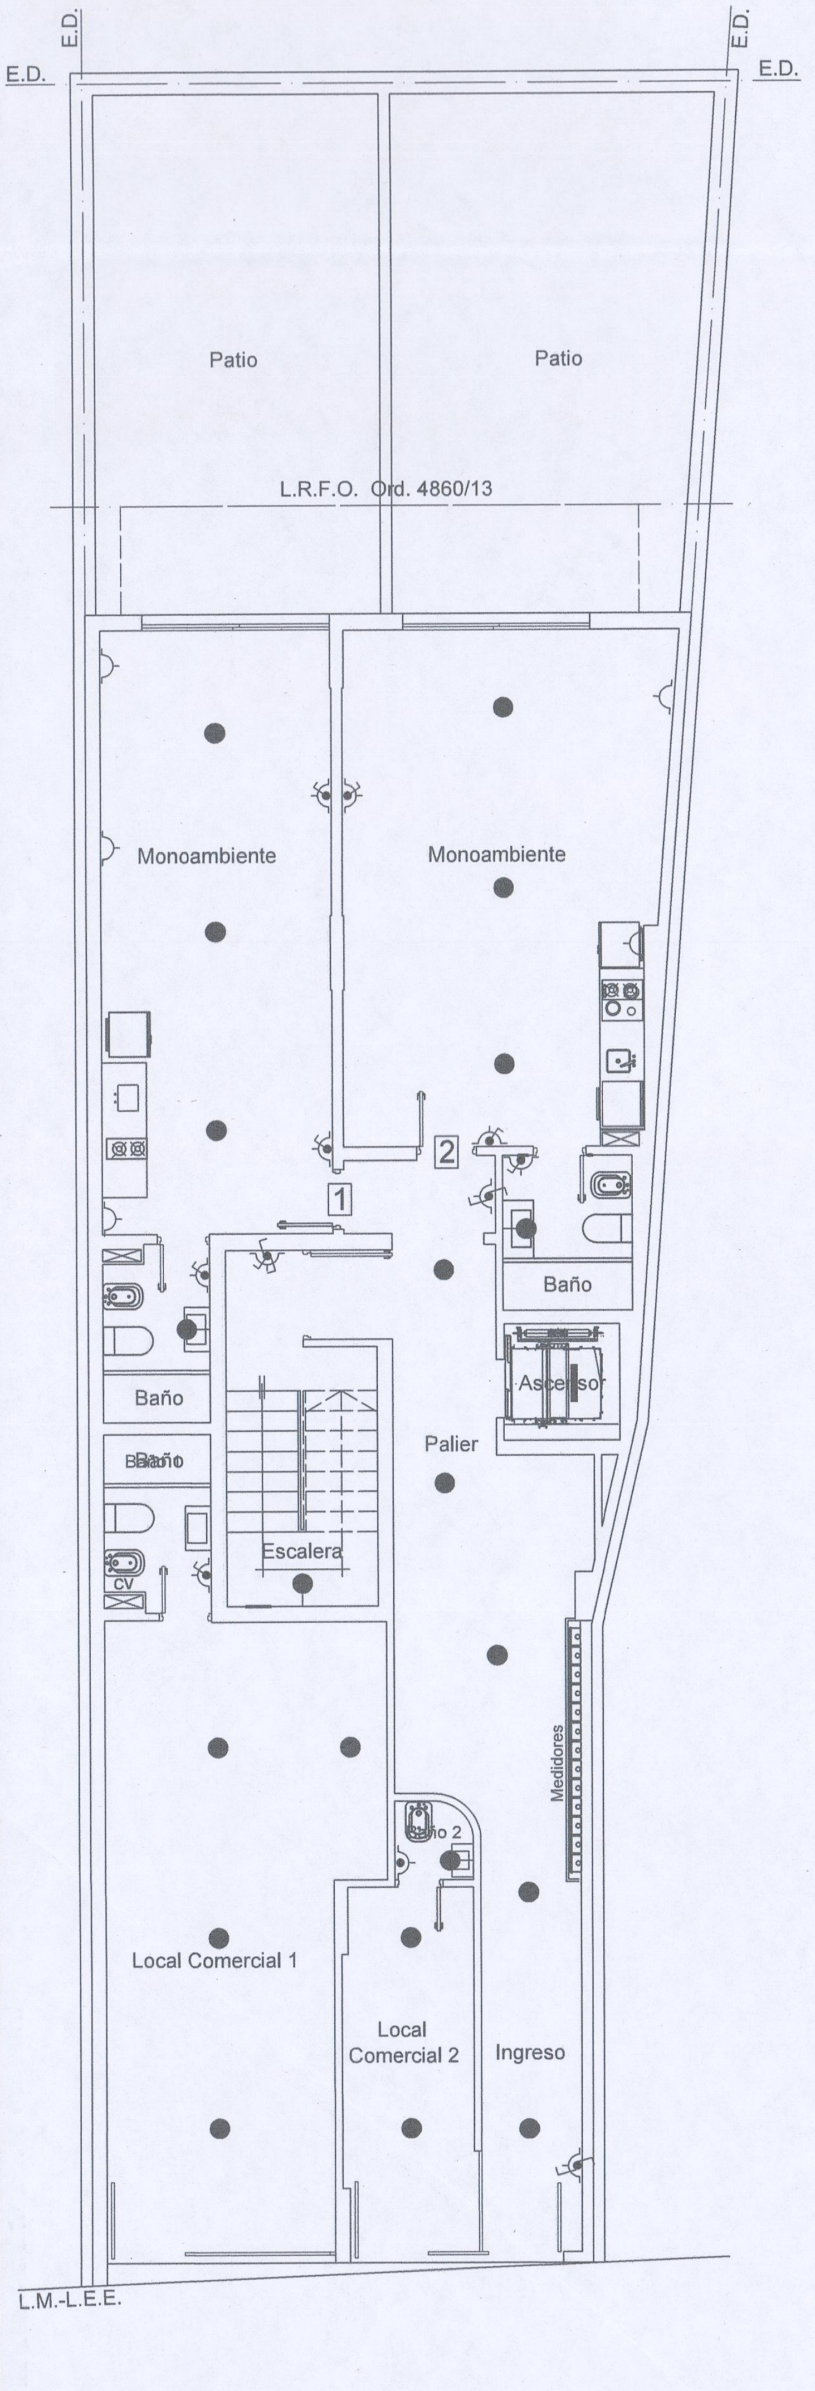

Planta Baja

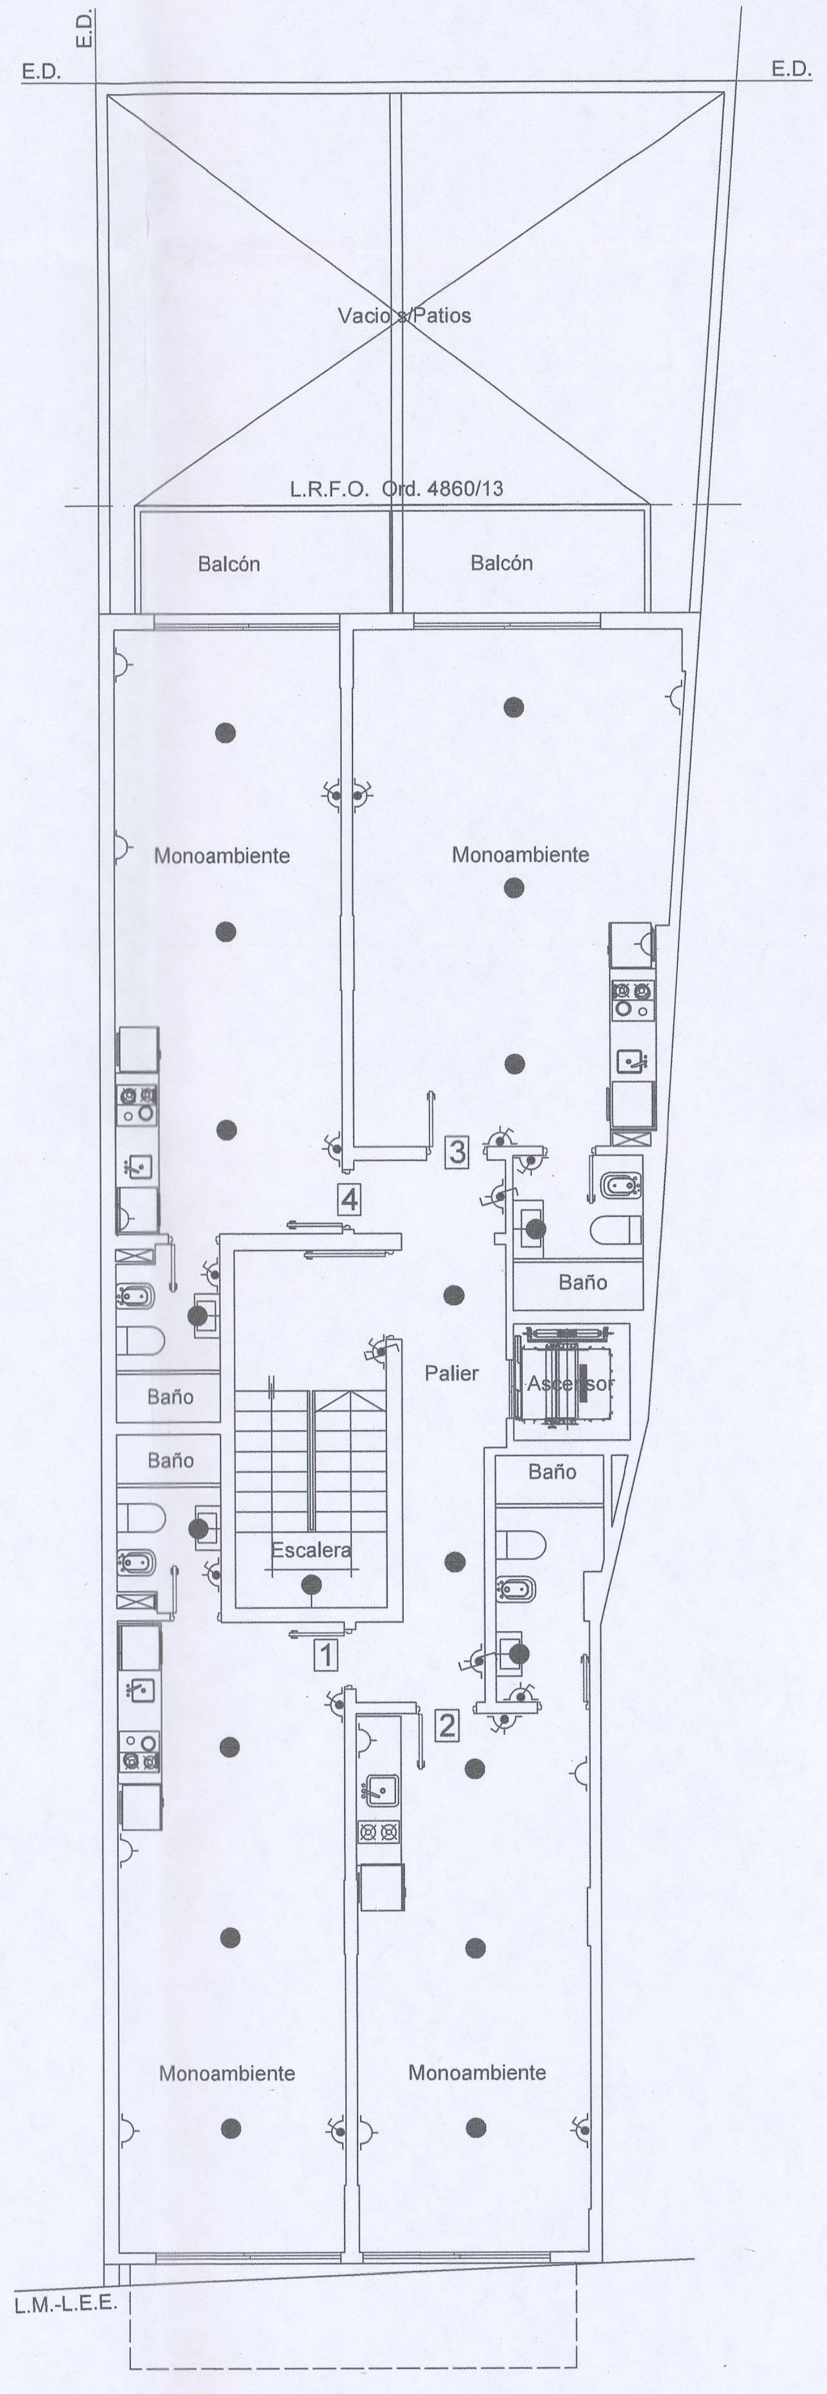

Planta 1º Piso

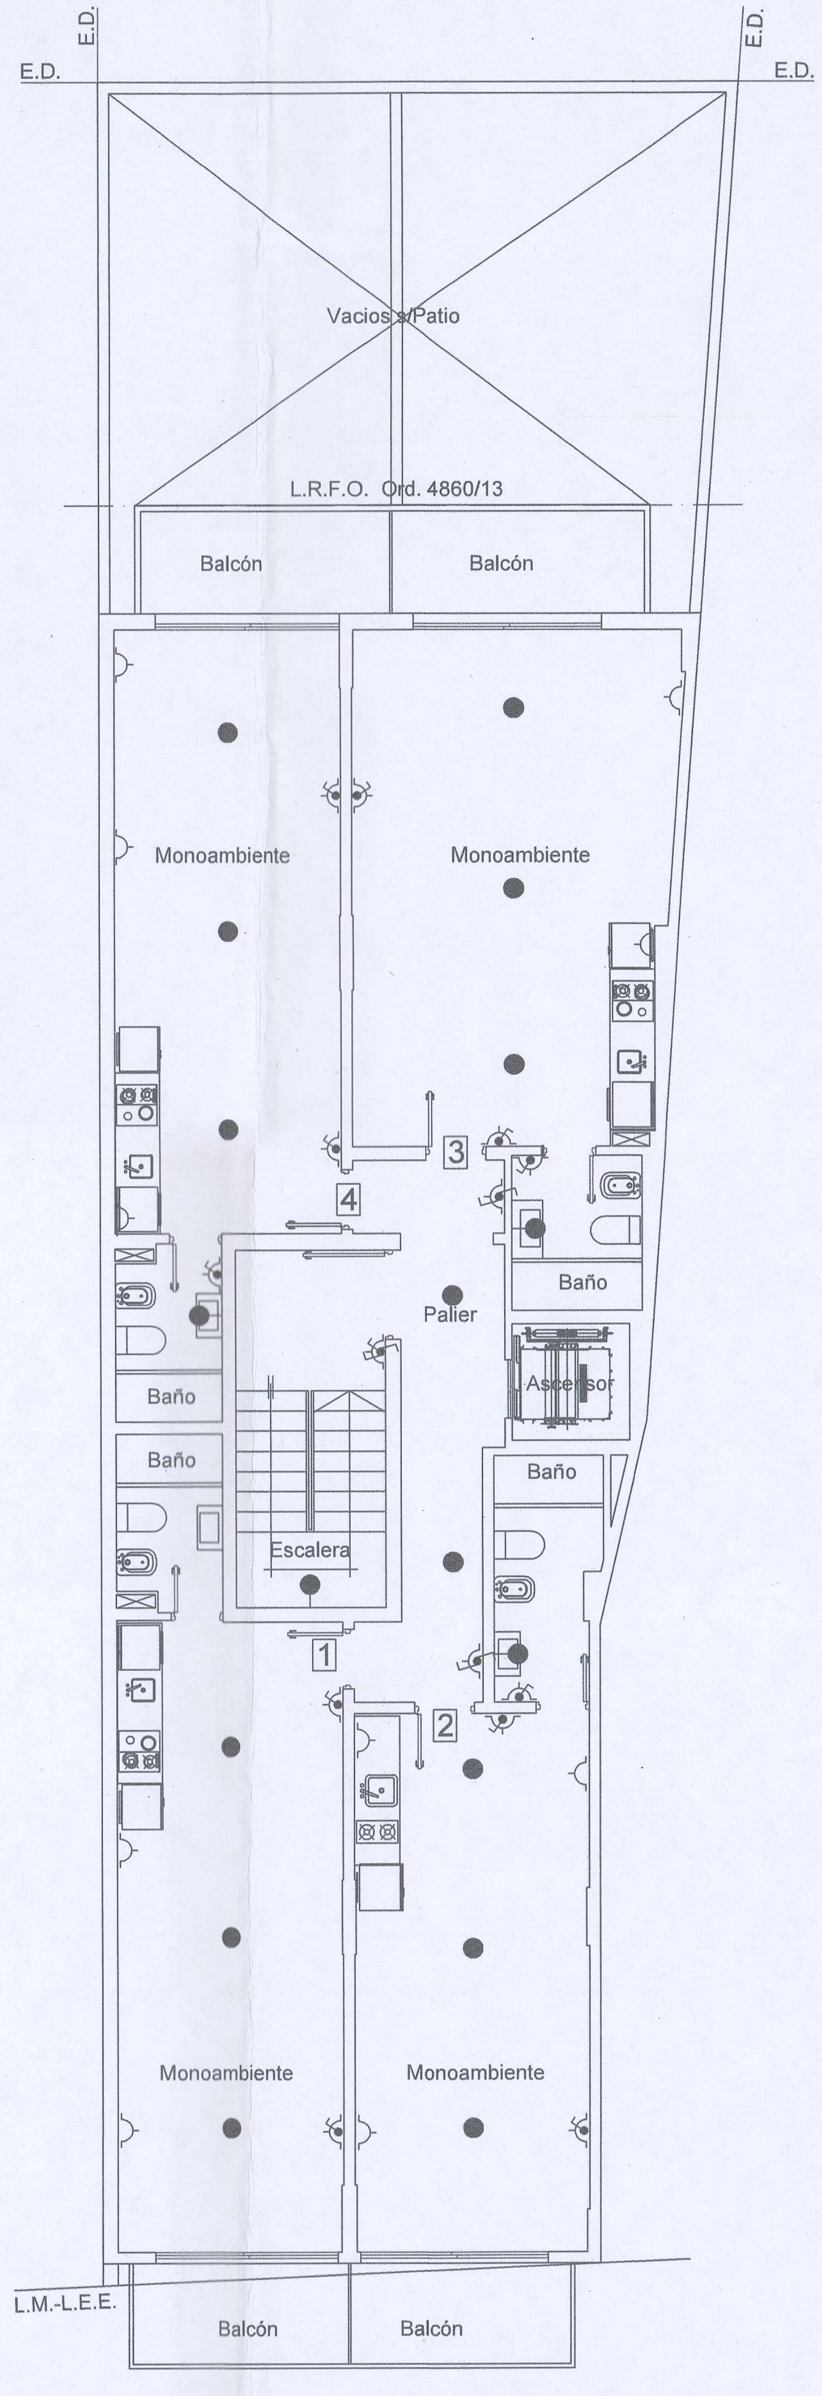

Planta Tipo del 2º al 8º Piso

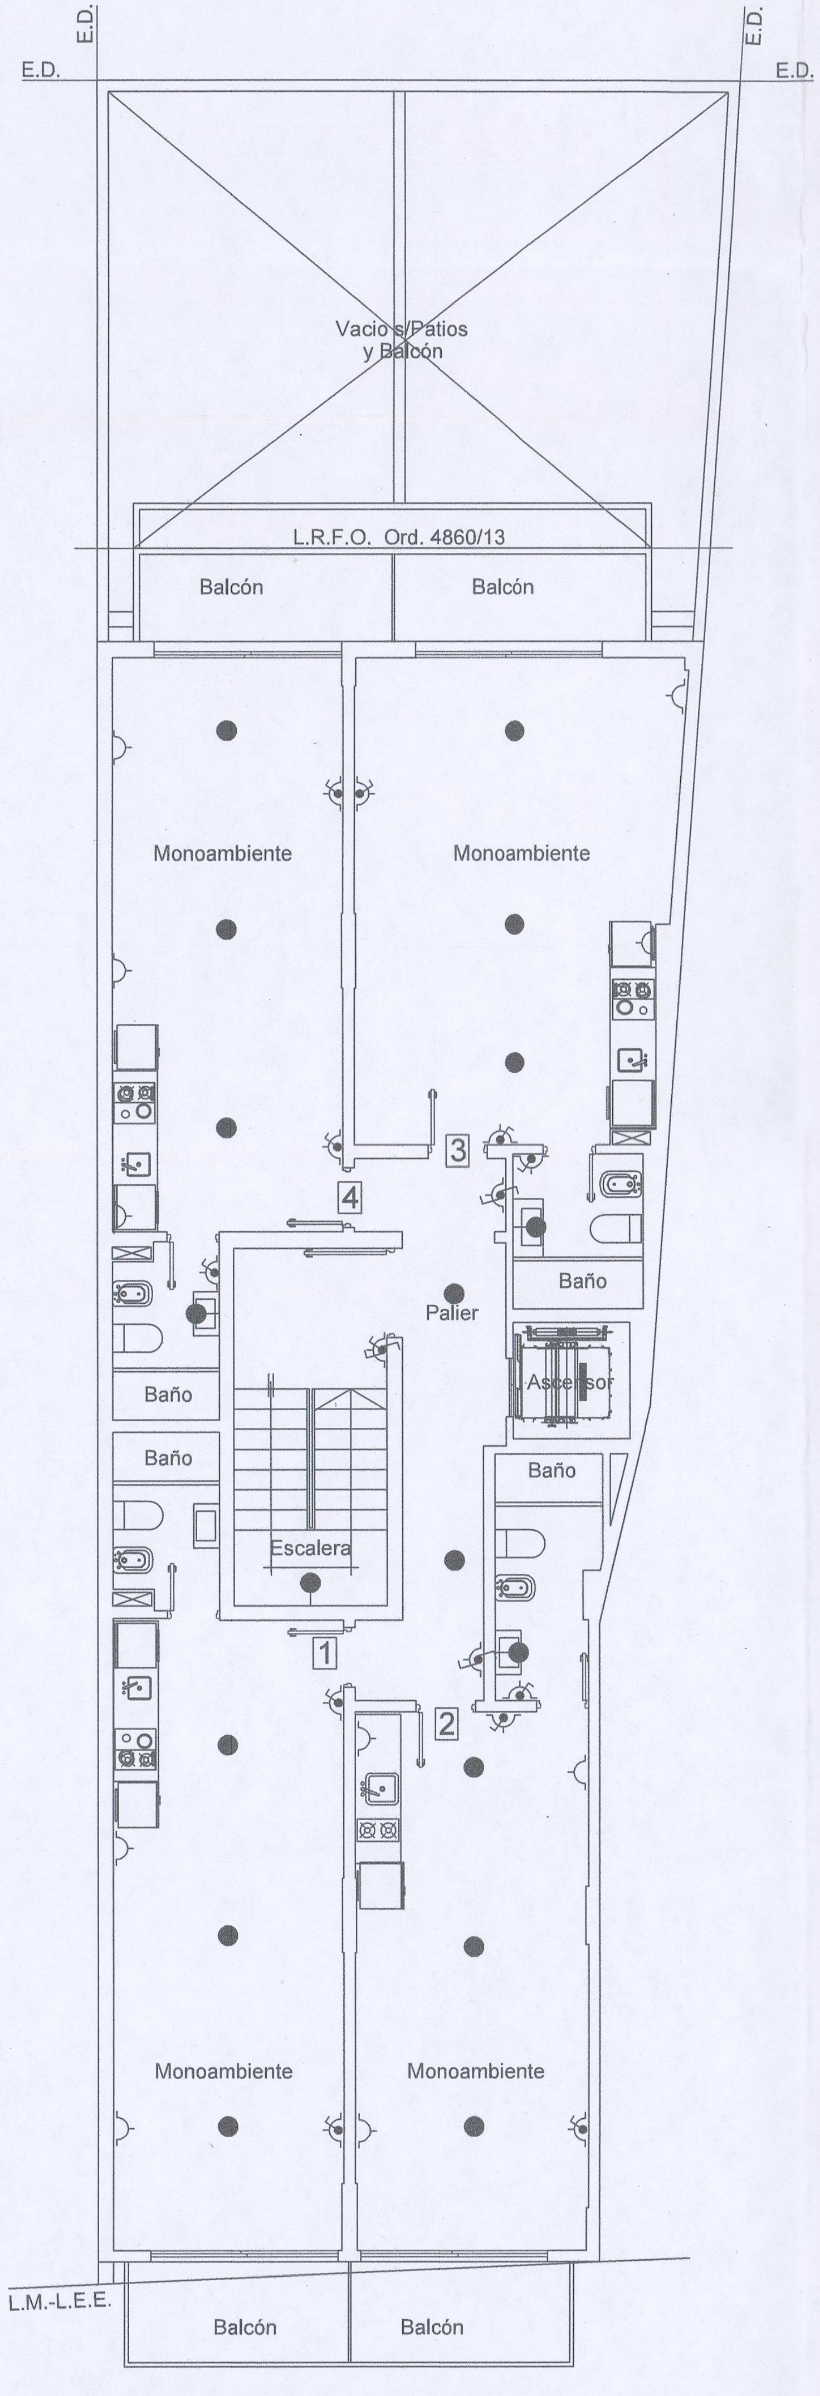

Planta 9º Piso

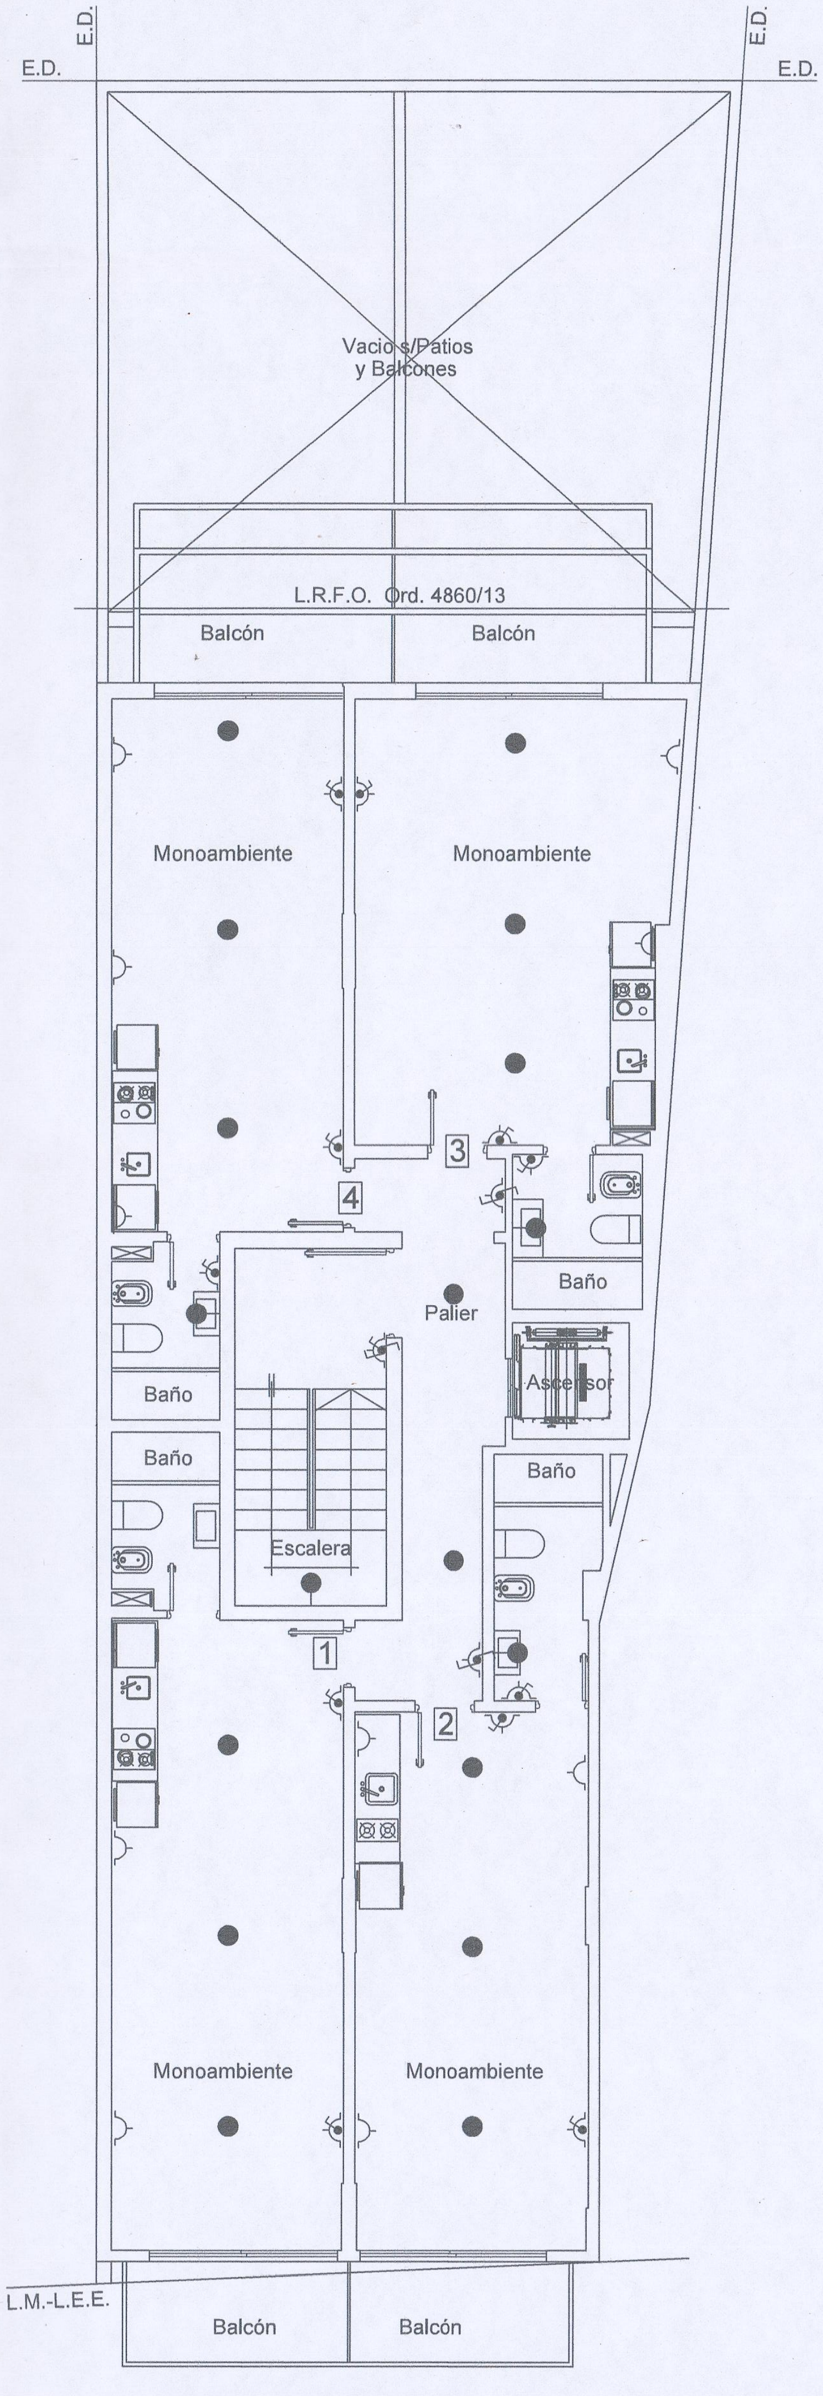

Planta 10º Piso

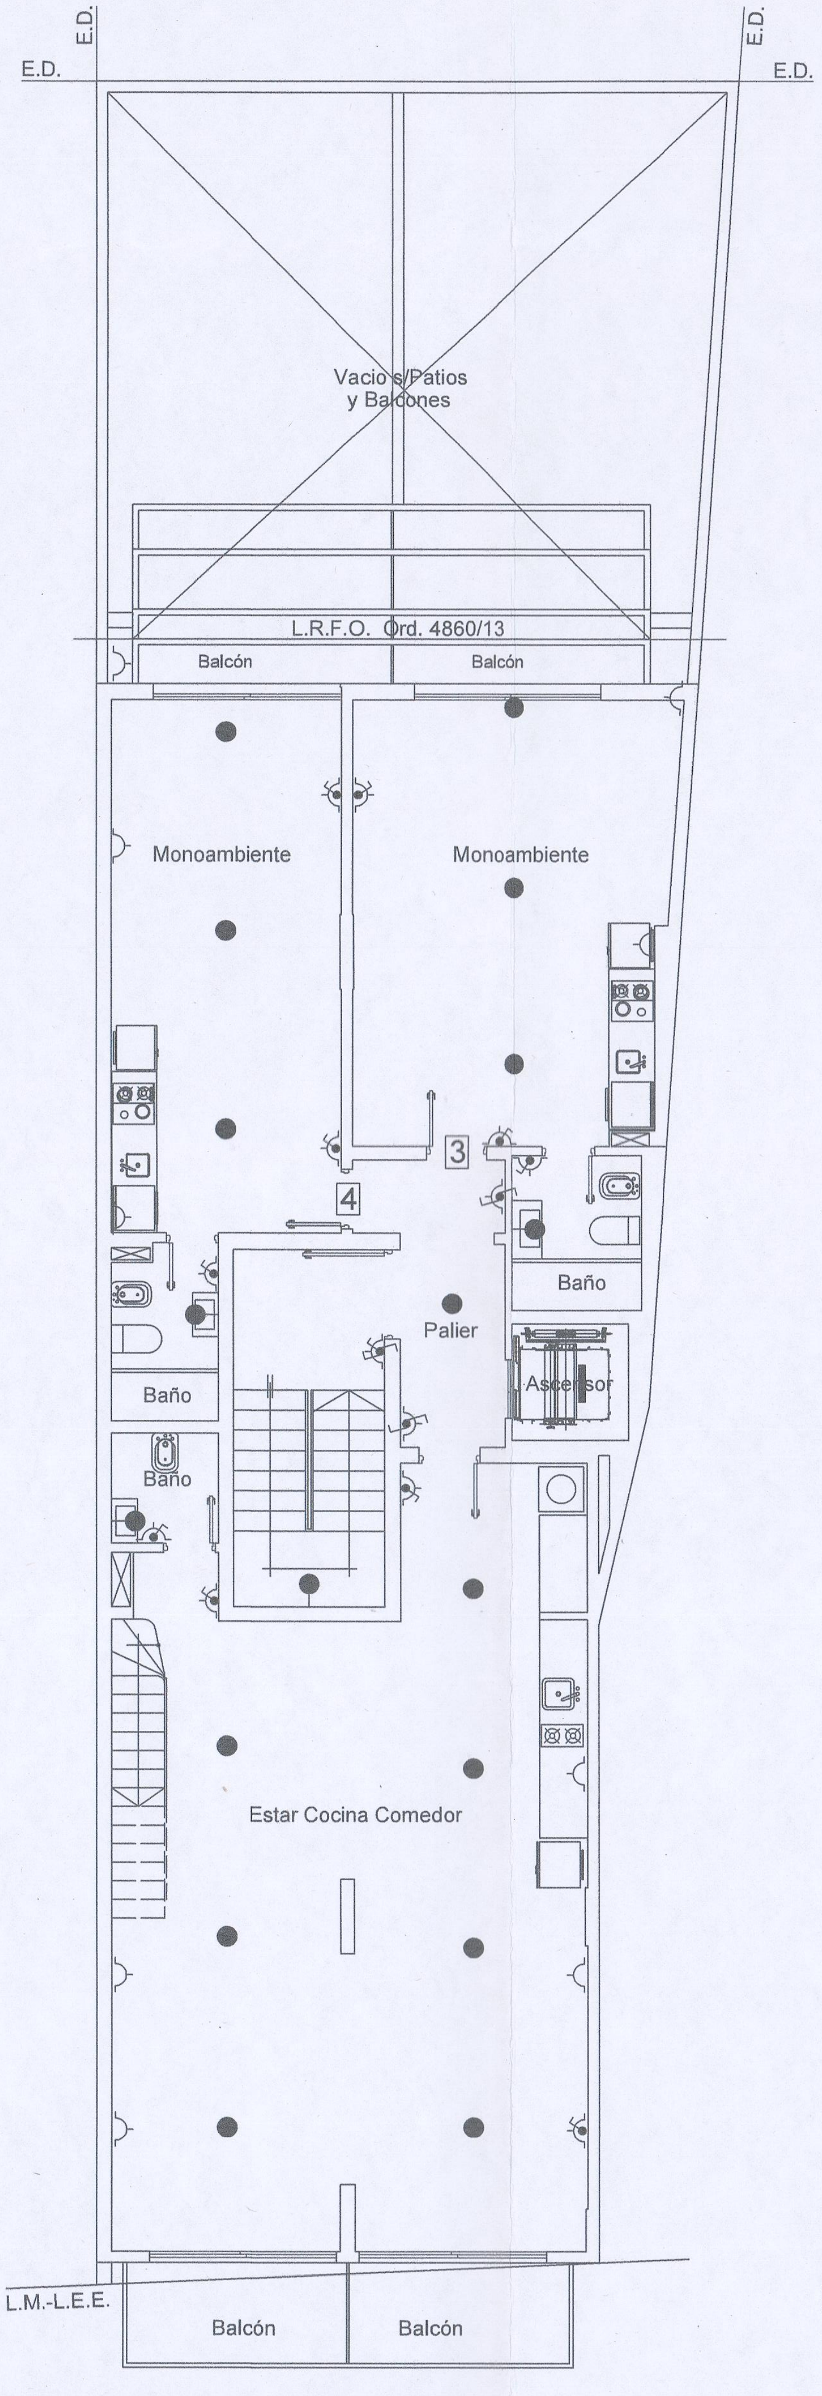

Planta 11º Piso

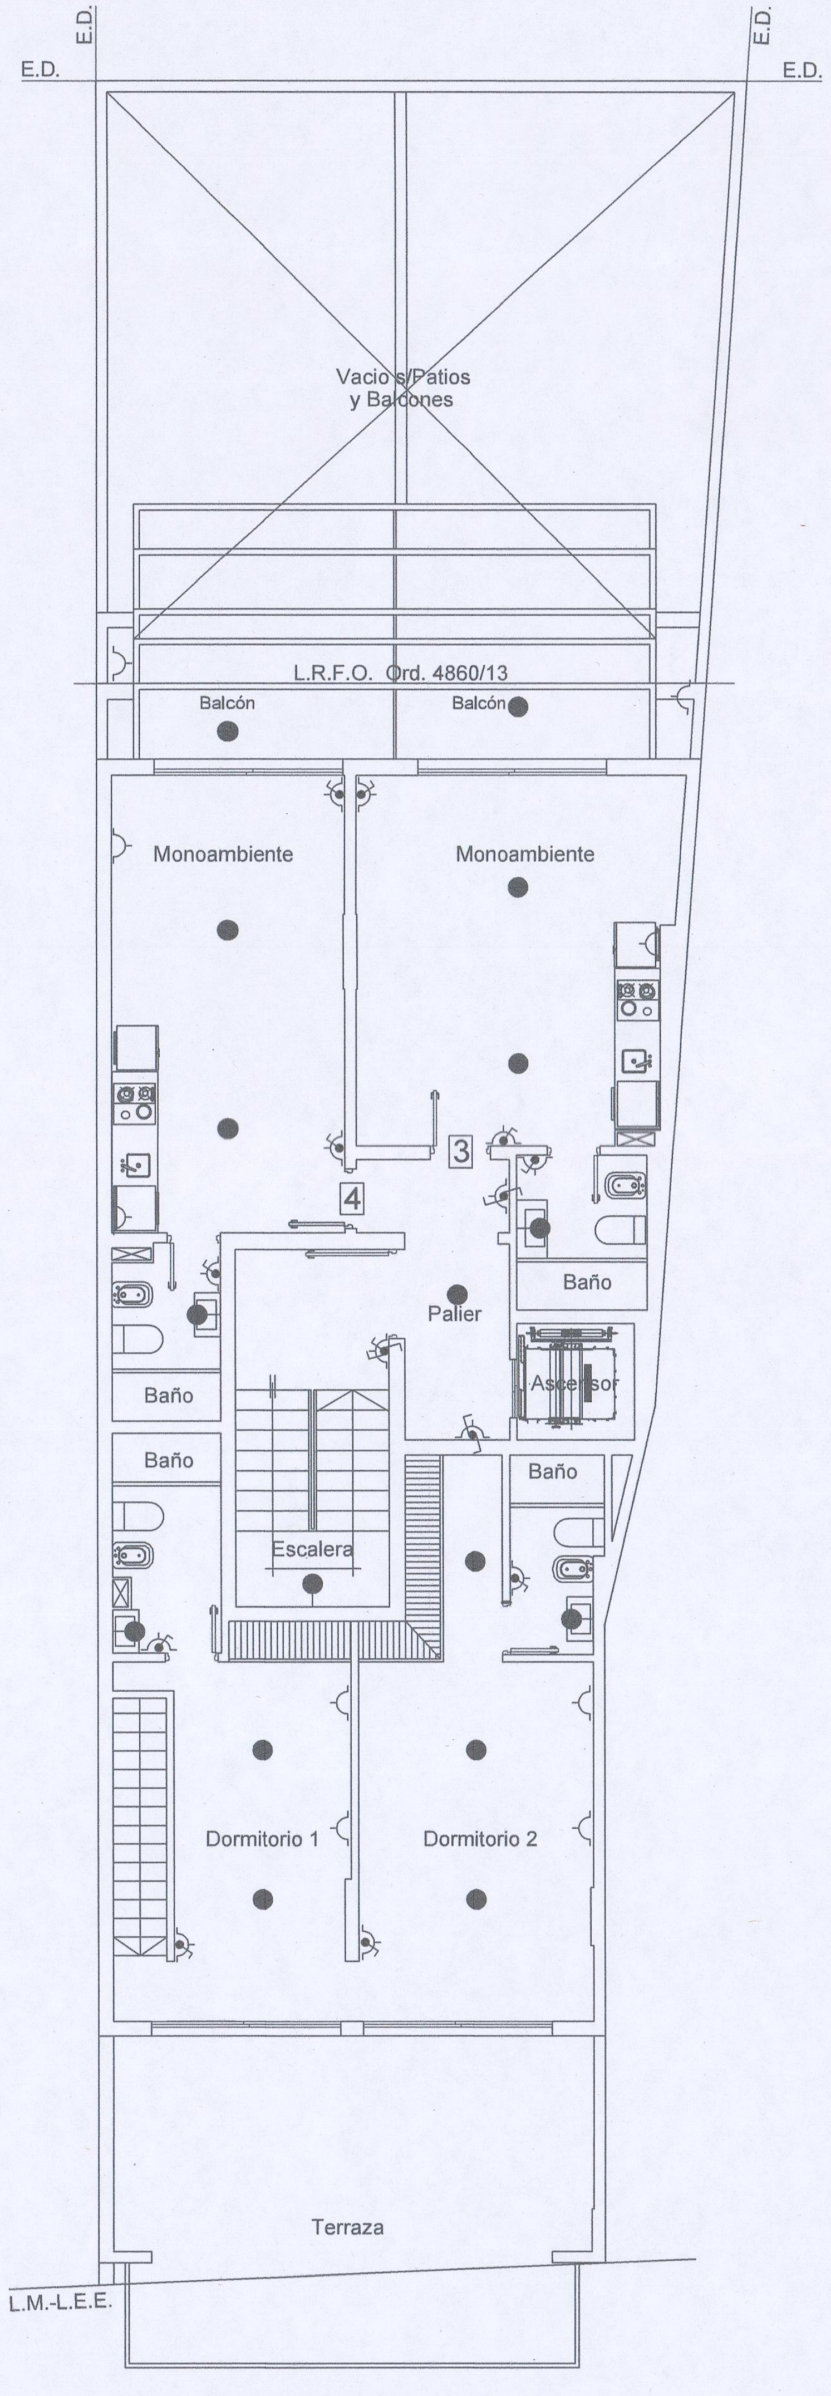

Planta 12º Piso

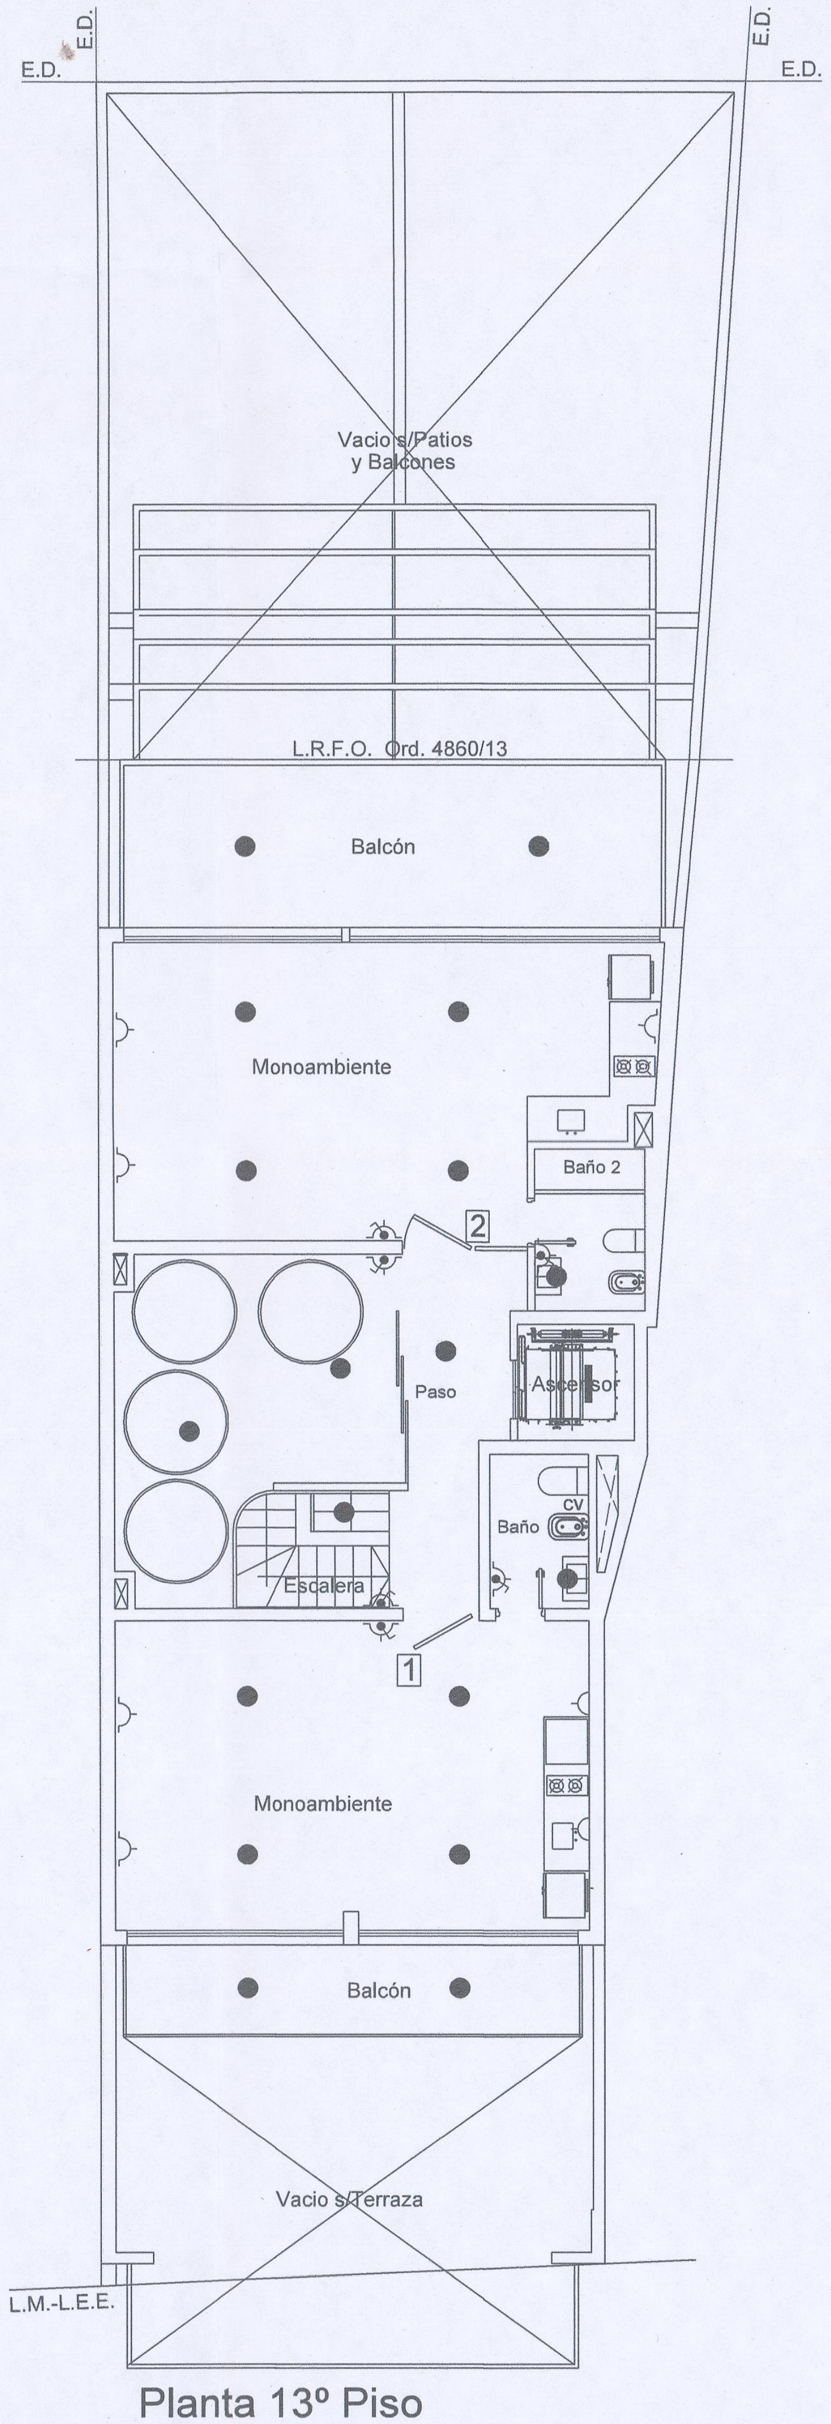

Planta 13º Piso

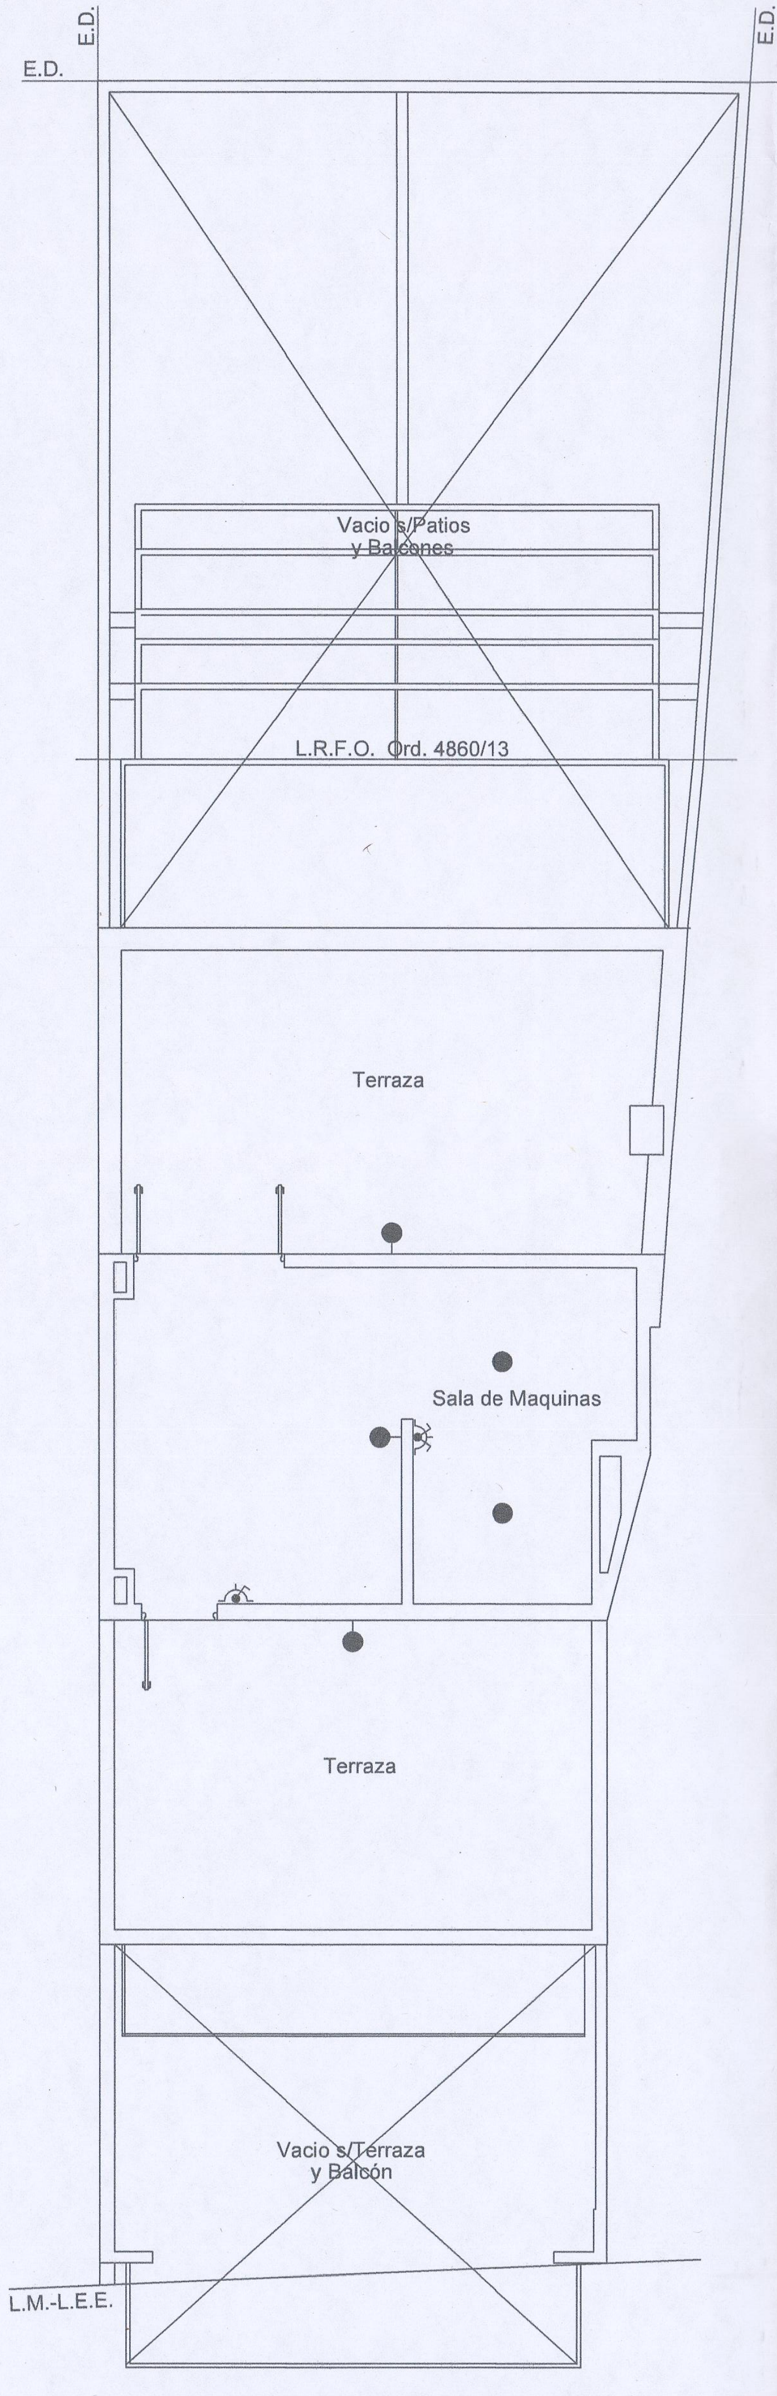

Planta Sala de Maquinas

DIST. 3	ZONA 3	MZA. 40	PARC. 150
PADRON INMOBILIARIO Nº 01-01-2027	DOMINIO Nº 7N-13.362		I.C.M. Exp. Nº Sin Inscripción

LEY 4.683

221946

46

Destino de la Obra : Departamentos Monoambientes (49) ,Duplex (1) y Local Comercial (2).-

POSEEDOR : **MTTI S.R.L.**
CUIT Nº 33-71685290-9
Adquirido mediante CONTRATO DE PERMUTA DE INMUEBLES de fecha 19 de Septiembre de 2022 ante Notario Dra. Marta Butiler de Lavaisse,registro Nº 15

UBICACION : Avenida RIVADAVIA (o) Nº 459

BARRIO : JUAN BAUTISTA ALBERDI

CIUDAD : CAPITAL - SANTIAGO DEL ESTERO

ESCALA : 1:100 - 1:250.-

COLEGIO DE ARQUITECTOS
LEY 5654/87
SANTIAGO DEL ESTERO

06 NOV. 2024
PLANO CONFORME A OBRA

SUSANA ABECASSIS
Arquitecta
Secretaría Técnica
Colegio de Arquitectos SDE

DIREC
EXPEDIENTE 869/31/24
FECHA DE 28 NOV. 2024
BOLETA Nº 8321

Sup. Terreno 224,37 m2 s/p.-220,78 m2 s/h.e.
Sup. P/Baja 161,17 m2 ; Sup. P/1º Piso 171,19 m2 ; Sup. P/2º Piso 171,19 m2
Sup. P/3º Piso 171,19 m2 ; Sup. P/4º Piso 171,19 m2 ; Sup. P/5º Piso 171,19 m2
Sup. P/6º Piso 171,19 m2 ; Sup. P/7º Piso 171,19 m2 ; Sup. P/8º Piso 171,19 m2
Sup. P/9º Piso 165,85 m2 ; Sup. P/10º Piso 159,68 m2 ; Sup. P/11º Piso 156,92 m2
Sup. P/12º Piso 131,22 m2 ;Sup. P/13º Piso 97,84 m2 ;Sup. P/Sala de Maquinas 37,68 m2 ; Sup. F.L.M. 79,97 m2
SUP. CUBIERTA TOTAL 2.358,85 m2

CROQUIS DE UBICACION

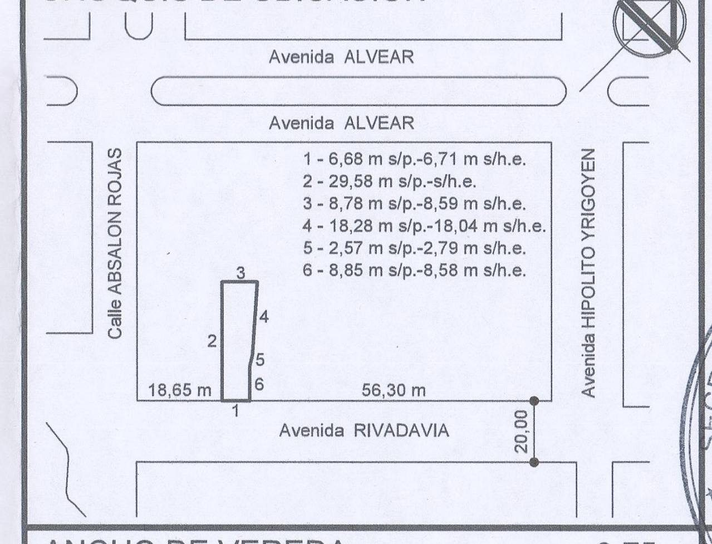

1 - 6,68 m s/p.-6,71 m s/h.e.
2 - 29,58 m s/p.-s/h.e.
3 - 8,78 m s/p.-8,59 m s/h.e.
4 - 18,28 m s/p.-18,04 m s/h.e.
5 - 2,57 m s/p.-2,79 m s/h.e.
6 - 8,85 m s/p.-8,58 m s/h.e.

POSEEDOR
Domicilio

MTTI S.R.L.
Dr. JORGE LUIS MUSSETTI
SOCIO GERENTE

EL USO Y/O DESTINO DE LOS LOCALES ESTA SUJETO A LAS DISPOSICIONES DE LA ORDENANZA Nº 7868/2 CAPITULO 3.

RELEVAMIENTO
Domicilio

CARLOS GUSTAVO MARCOS
ARQUITECTO
M.P. 0240

SECRETARIA DE ECONOMIA
Municipalidad de la Capital
SGO. DEL ESTERO
DIREC. DE SUELO URBANO

CATEGORIA COLEGIO DE ARQUITECTOS

ANCHO DE VEREDA	3,75 m	PAVIMENTO	SI
ANCHO DE CALZADA	12,45m		
ANCHO DE CALLE	20,00 m	SERVICIOS CLOACALES	SI

DIRECCION DE SUELO URBANO
EXPEDIENTE 869/31/94
FECHA DE 18 DIC. 2024
BOLETA Nº 3556

DESIGNACION :

Plano Conforme a Obra.-

-Plantas de Electricidad-

③

OBSERVACIONES 09 DIC. 2024

Las referencias al Titulo de dominio son meramente indicativas, y la aprobación administrativa no valora los derechos que de ellos emergen.

MUNICIPALIDAD DE LA CIUDAD DE SANTIAGO DEL ESTERO
SECRETARIA DE ECONOMIA
APROBADO
DIRECCIÓN DE SUELO URBANO
EXPEDIENTE: 869-31-2024-Carp.17-M-2024
FECHA: 03 ENE 2025

Ing. Agrim. J. LEANDRO ARJONA
JEFE DE AREA DE VISACIONES TECNICAS
DIRECCION DE CATASTRO MUNICIPAL

Arq. ABRAHAM BERNARDO ROMINA
Dpto. OBRAS PRIVADAS
DIRECCION DE SUELO URBANO

Arq. ESTER R. CHALOM
SUB-DIRECTORA
DIRECCION DE SUELO URBANO