Planilla de Iluminacion y Ventilación

LOCAL		ABERTURAS					OBSER.
DESIGNACION	SUP.	DESIG.	ANCHO	ALTO	AREAS		
					I.	V.	
PLANTA SUBSUELO							
POZO DE ACHIQUE	13,94						
SALA DE SERVICIO	15,36						
ESCALERA 2	10,87						
PALIER	3,15						
ASCENSOR	3,78						
ESTACIONAMIENTO	155,54						
PLANTA BAJA							
Rampa Acc. Vehicular	29,09	Vo1	2,74	3,70	10,14	10,14	
ESTACIONAMIENTO	81,49	Vo2	11,42	2,60	29,69	29,69	
HALL	17,58	Vo3	5,63	3,70	20,83	20,83	

Planilla de Iluminacion y Ventilación

HALL	24,67	PV1	2,40	2,27	5,45	5,45	
ASCENSOR	3,78						
PASO 1	3,51						
ESCALERA 1	6,77						
PASO 2	1,23						
ESCALERA 2	6,86						
PLANTA DEL 1º AL 5º PISO							Dpto. A
ESTAR COMEDOR	22,05	PV1	2,74	2,05	5,62	5,62	
COCINA	9,64	PV2	1,40	2,05	2,87	2,87	
GALERIA	12,33	Vo1	2,64	2,60	6,86	6,86	
PASO	1,46						
BAÑO 1	3,93	C V	0,20	0,50	-----	0,10	
BAÑO 2	4,06	C V	0,20	0,50	-----	0,10	
DORMITORIO 1	8,69	PV2	1,40	2,05	2,87	2,87	
DORMITORIO 2	13,48	PV2	1,40	2,05	2,87	2,87	
BALCON	12,49	Vo2	11,33	2,15	24,36	24,36	

Planilla de Iluminacion y Ventilación

							Dpto. B
ESTAR COMEDOR	22,65	PV1	2,74	2,05	5,62	5,62	
COCINA	9,34	PV2	1,40	2,05	2,87	2,87	
GALERIA	13,14	Vo1	2,74	2,60	7,12	7,12	
PASO	1,46						
BAÑO 1	3,93	C V	0,20	0,50	-----	0,10	
BAÑO 2	4,00	C V	0,20	0,50	-----	0,10	
DORMITORIO 1	8,86	PV2	1,40	2,05	2,87	2,87	
DORMITORIO 2	12,98	PV2	1,40	2,05	2,87	2,87	
BALCON	12,49	Vo2	11,33	2,15	24,36	24,36	
PLANTA 6º PISO							Dpto. A
Estar-Cocina-Comedor	22,65	PV1	2,10	2,05	4,30	4,30	
"	"	V 1	0,50	1,95	0,97	0,25	
BAÑO 1	4,53	C V	0,20	0,50	-----	0,10	
DORMITORIO 1	9,13	PV2	1,40	2,05	2,87	2,87	
"	"	V 1	0,50	1,95	0,97	0,25	
BALCON	12,49	Vo2	11,33	2,15	24,36	24,36	

Planilla de Iluminacion y Ventilación

							Dpto. B
PASO 1	3,71						
Estar-Cocina-Comedor	18,28	PV1	2,10	2,05	4,30	4,30	
"	"	V 1	0,50	1,95	0,97	0,25	
BAÑO 1	1,90	C V	0,20	0,50	-----	0,10	
PASO 2	3,19						
BAÑO 2	4,78	C V	0,20	0,50	-----	0,10	
DORMITORIO 1	8,53	V 1	1,40	1,05	1,47	1,47	
DORMITORIO 2	8,53	V 1	1,40	1,05	1,47	1,47	
BALCON	4,50	Vo1	4,47	2,15	9,61	9,61	
							Dpto. C
PASO	3,66						
Estar-Cocina-Comedor	13,80	V 1	1,40	1,05	1,47	1,47	
BAÑO 1	4,32	C V	0,20	0,50	-----	0,10	
DORMITORIO 1	8,08	V 2	2,10	1,05	2,20	2,20	

Planilla de Iluminacion y Ventilación

PLANTA DEL 7º AL 10º PISO							Dpto. A
Estar-Cocina-Comedor	22,65	PV1	2,10	2,05	4,30	4,30	
"	"	V 1	0,50	1,95	0,97	0,25	
BAÑO 1	4,53	C V	0,20	0,50	-----	0,10	
DORMITORIO 1	9,13	PV2	1,40	2,05	2,87	2,87	
"	"	V 1	0,50	1,95	0,97	0,25	
BALCON	12,49	Vo2	11,33	2,15	24,36	24,36	
							Dpto. B
PASO 1	3,71						
Estar-Cocina-Comedor	18,28	PV1	2,10	2,05	4,30	4,30	
"	"	V 1	0,50	1,95	0,97	0,25	
BAÑO 1	1,90	C V	0,20	0,50	-----	0,10	
PASO 2	3,19						
BAÑO 2	4,78	C V	0,20	0,50	-----	0,10	
DORMITORIO 1	8,53	V 1	1,40	1,05	1,47	1,47	
DORMITORIO 2	8,53	V 1	1,40	1,05	1,47	1,47	
BALCON	4,50	Vo1	4,47	2,15	9,61	9,61	

Planilla de Iluminacion y Ventilación

							Dpto. C
PASO	3,66						
Estar-Cocina-Comedor	13,80	V 1	1,40	1,05	1,47	1,47	
BAÑO 1	4,32	C V	0,20	0,50	-----	0,10	
DORMITORIO 1	8,08	V 2	2,10	1,05	2,20	2,20	
PLANTA 11º PISO							Dpto. A
Estar-Cocina-Comedor	22,65	PV1	2,10	2,05	4,30	4,30	
"	"	V 1	0,50	1,95	0,97	0,25	
BAÑO 1	4,53	C V	0,20	0,50	-----	0,10	
DORMITORIO 1	9,13	PV2	1,40	2,05	2,87	2,87	
"	"	V 1	0,50	1,95	0,97	0,25	
BALCON	12,49	Vo2	11,33	2,15	24,36	24,36	

Planilla de Iluminacion y Ventilación

							Dpto. B
PASO 1	3,71						
Estar-Cocina-Comedor	18,28	PV1	2,10	2,05	4,30	4,30	
"	"	V 1	0,50	1,95	0,97	0,25	
BAÑO 1	1,90	C V	0,20	0,50	-----	0,10	
PASO 2	3,19						
BAÑO 2	4,78	C V	0,20	0,50	-----	0,10	
DORMITORIO 1	8,53	V 1	1,40	1,05	1,47	1,47	
DORMITORIO 2	8,53	V 1	1,40	1,05	1,47	1,47	
BALCON	4,50	Vo1	4,47	2,15	9,61	9,61	
							Dpto. C
MONOAMBIENTE	19,12	V 1	1,40	1,05	1,47	1,47	
"	"	V 2	2,10	1,05	2,20	2,20	
"	"	V 3	0,50	1,95	0,97	0,25	
COCINA	4,28	V 1	1,40	1,05	1,47	1,47	
BAÑO 1	3,76	C V	0,20	0,50	-----	0,10	

Planilla de Iluminacion y Ventilación

PLANTA TERRAZA							
DEPOSITO 1	4,51				-----		
BAÑO	2,20	V 1	0,30	0,20	0,06	0,06	
PASO 1	2,18						
ASCENSOR	3,76						
PASO 2	4,49						
ESCALERA 1	6,76						
QUINCHO	43,51	Vo1	6,60	2,28	15,05	15,05	
"	"	P 1	0,90	2,05	1,84	1,84	
Lavadero y Sala de Máquinas	13,47	V 2	1,40	1,05	1,47	1,47	

Planilla de Iluminacion y Ventilación

PLANTA SALA DE MAQUINAS							Dpto. C
SALA DE MAQUINAS	24,89	P 1	0,90	2,05	1,84	1,84	
SUPERFICIES COMUNES DEL 1º AL 11º PISO							
PALIER	5,66						
ASCENSOR	3,76						
PASO	4,49						
ESCALERA 1	6,76						

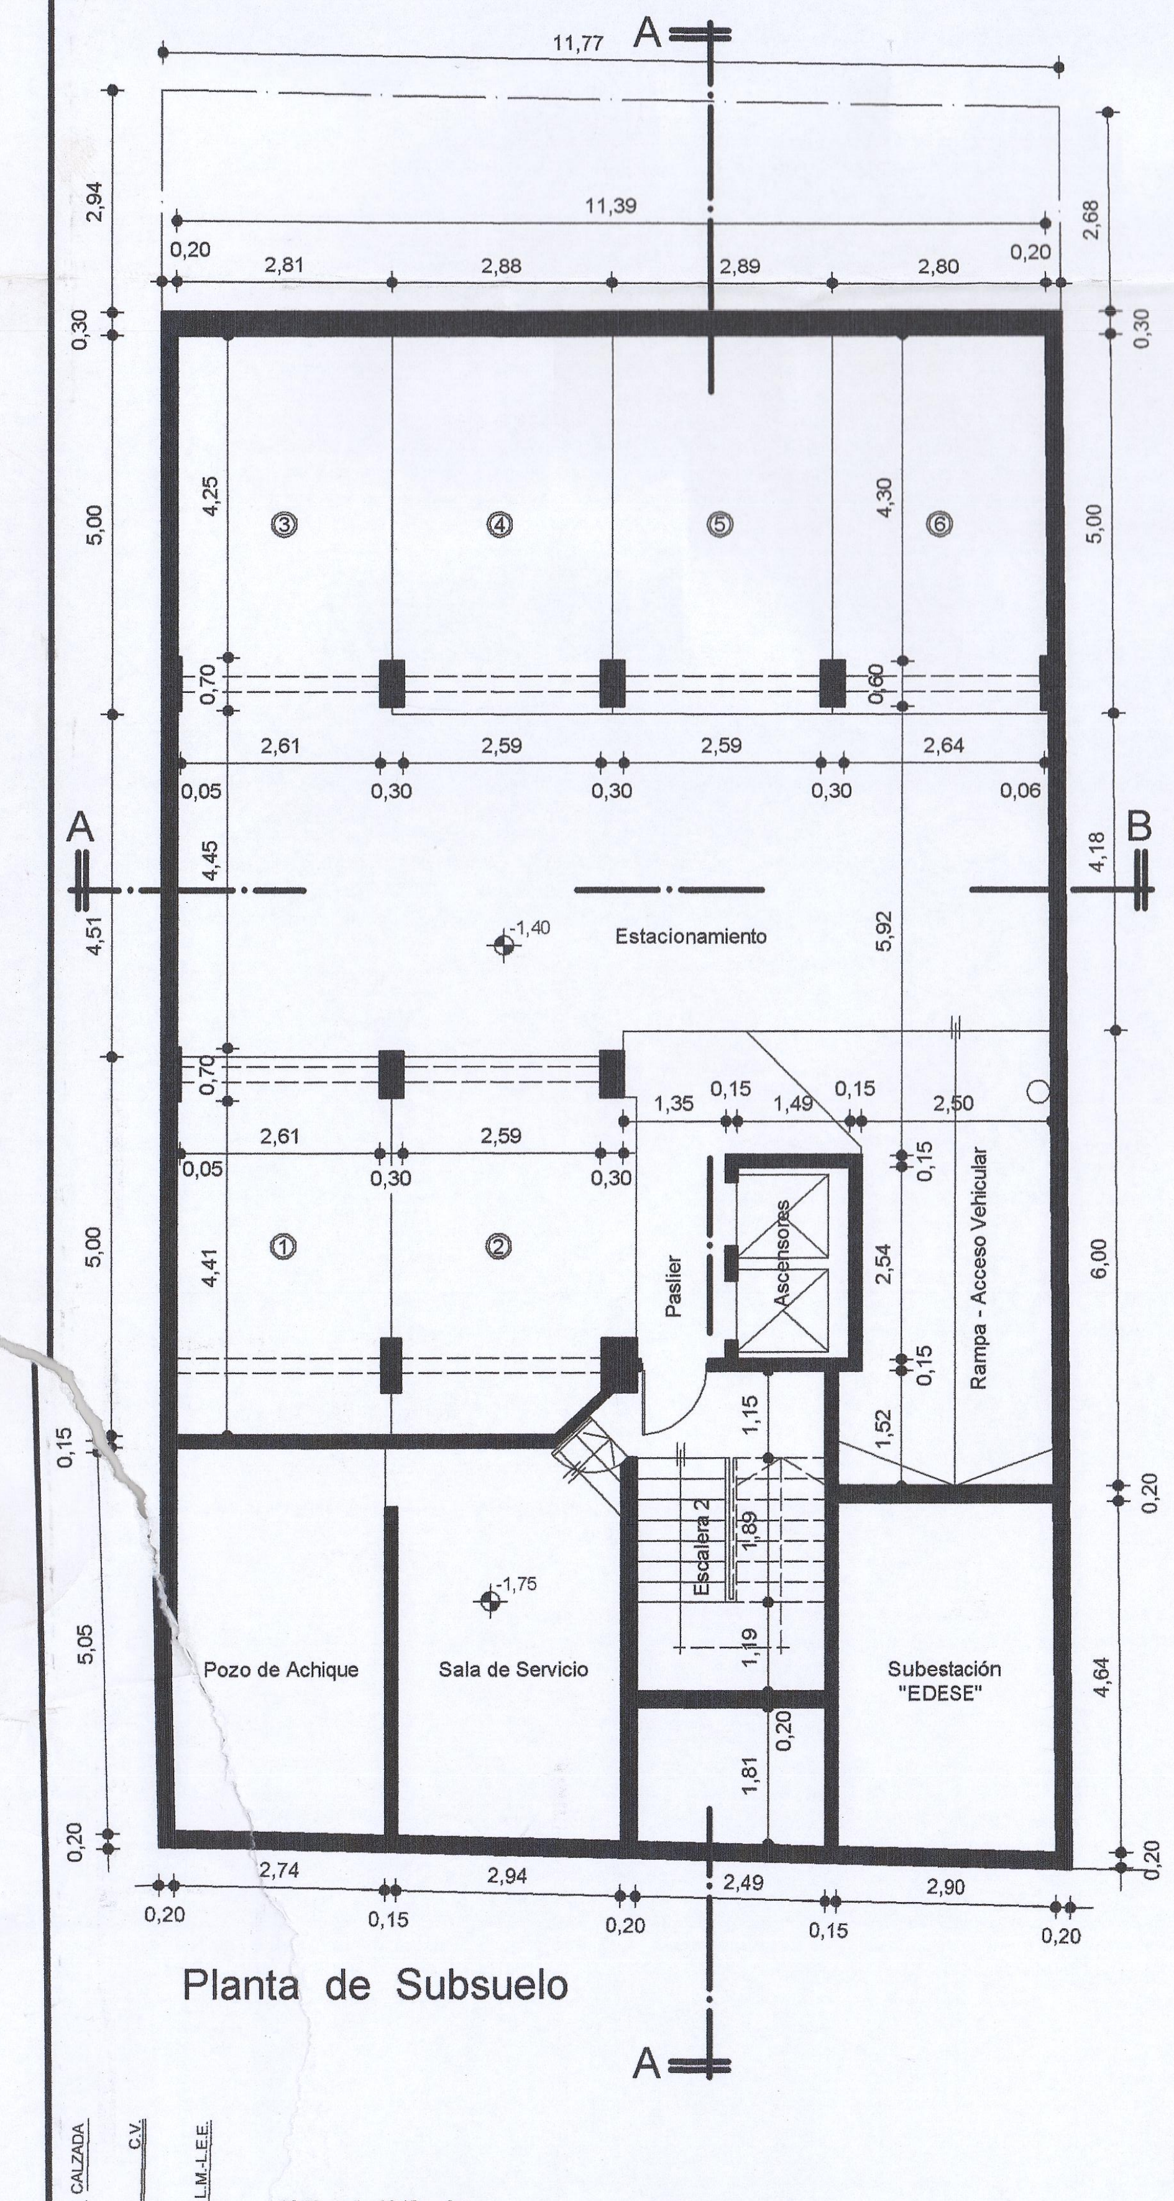

Planta de Subsuelo

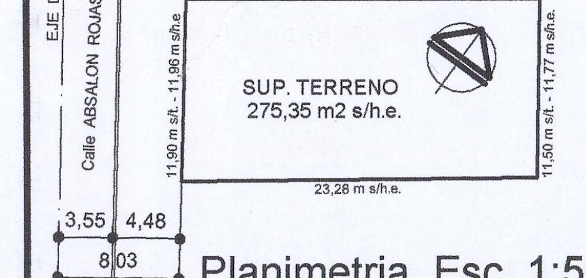
EJE DE CALZADA
Calle ABSALON ROJAS
C.V.
L.M.-L.E.E.
22,90 m s/t. - 23,15 m s/h.e.
SUP. TERRENO 275,35 m2 s/h.e.
23,28 m s/h.e.
11,90 m s/t. - 11,96 m s/h.e
11,50 m s/t. - 11,77 m s/h.e.
3,55
4,48
8,03

Planimetria Esc. 1:500

NOTA

EXISTE UN EXEDENTE O DIFERENCIA DE MEDIDAS S/H.E. CON RESPECTO AL TITULO QUE ES EXCLUSIVA RESPONSABILIDAD DEL O LOS PROPIETARIOS .-

FIRMA DEL O LOS PROPIETARIOS

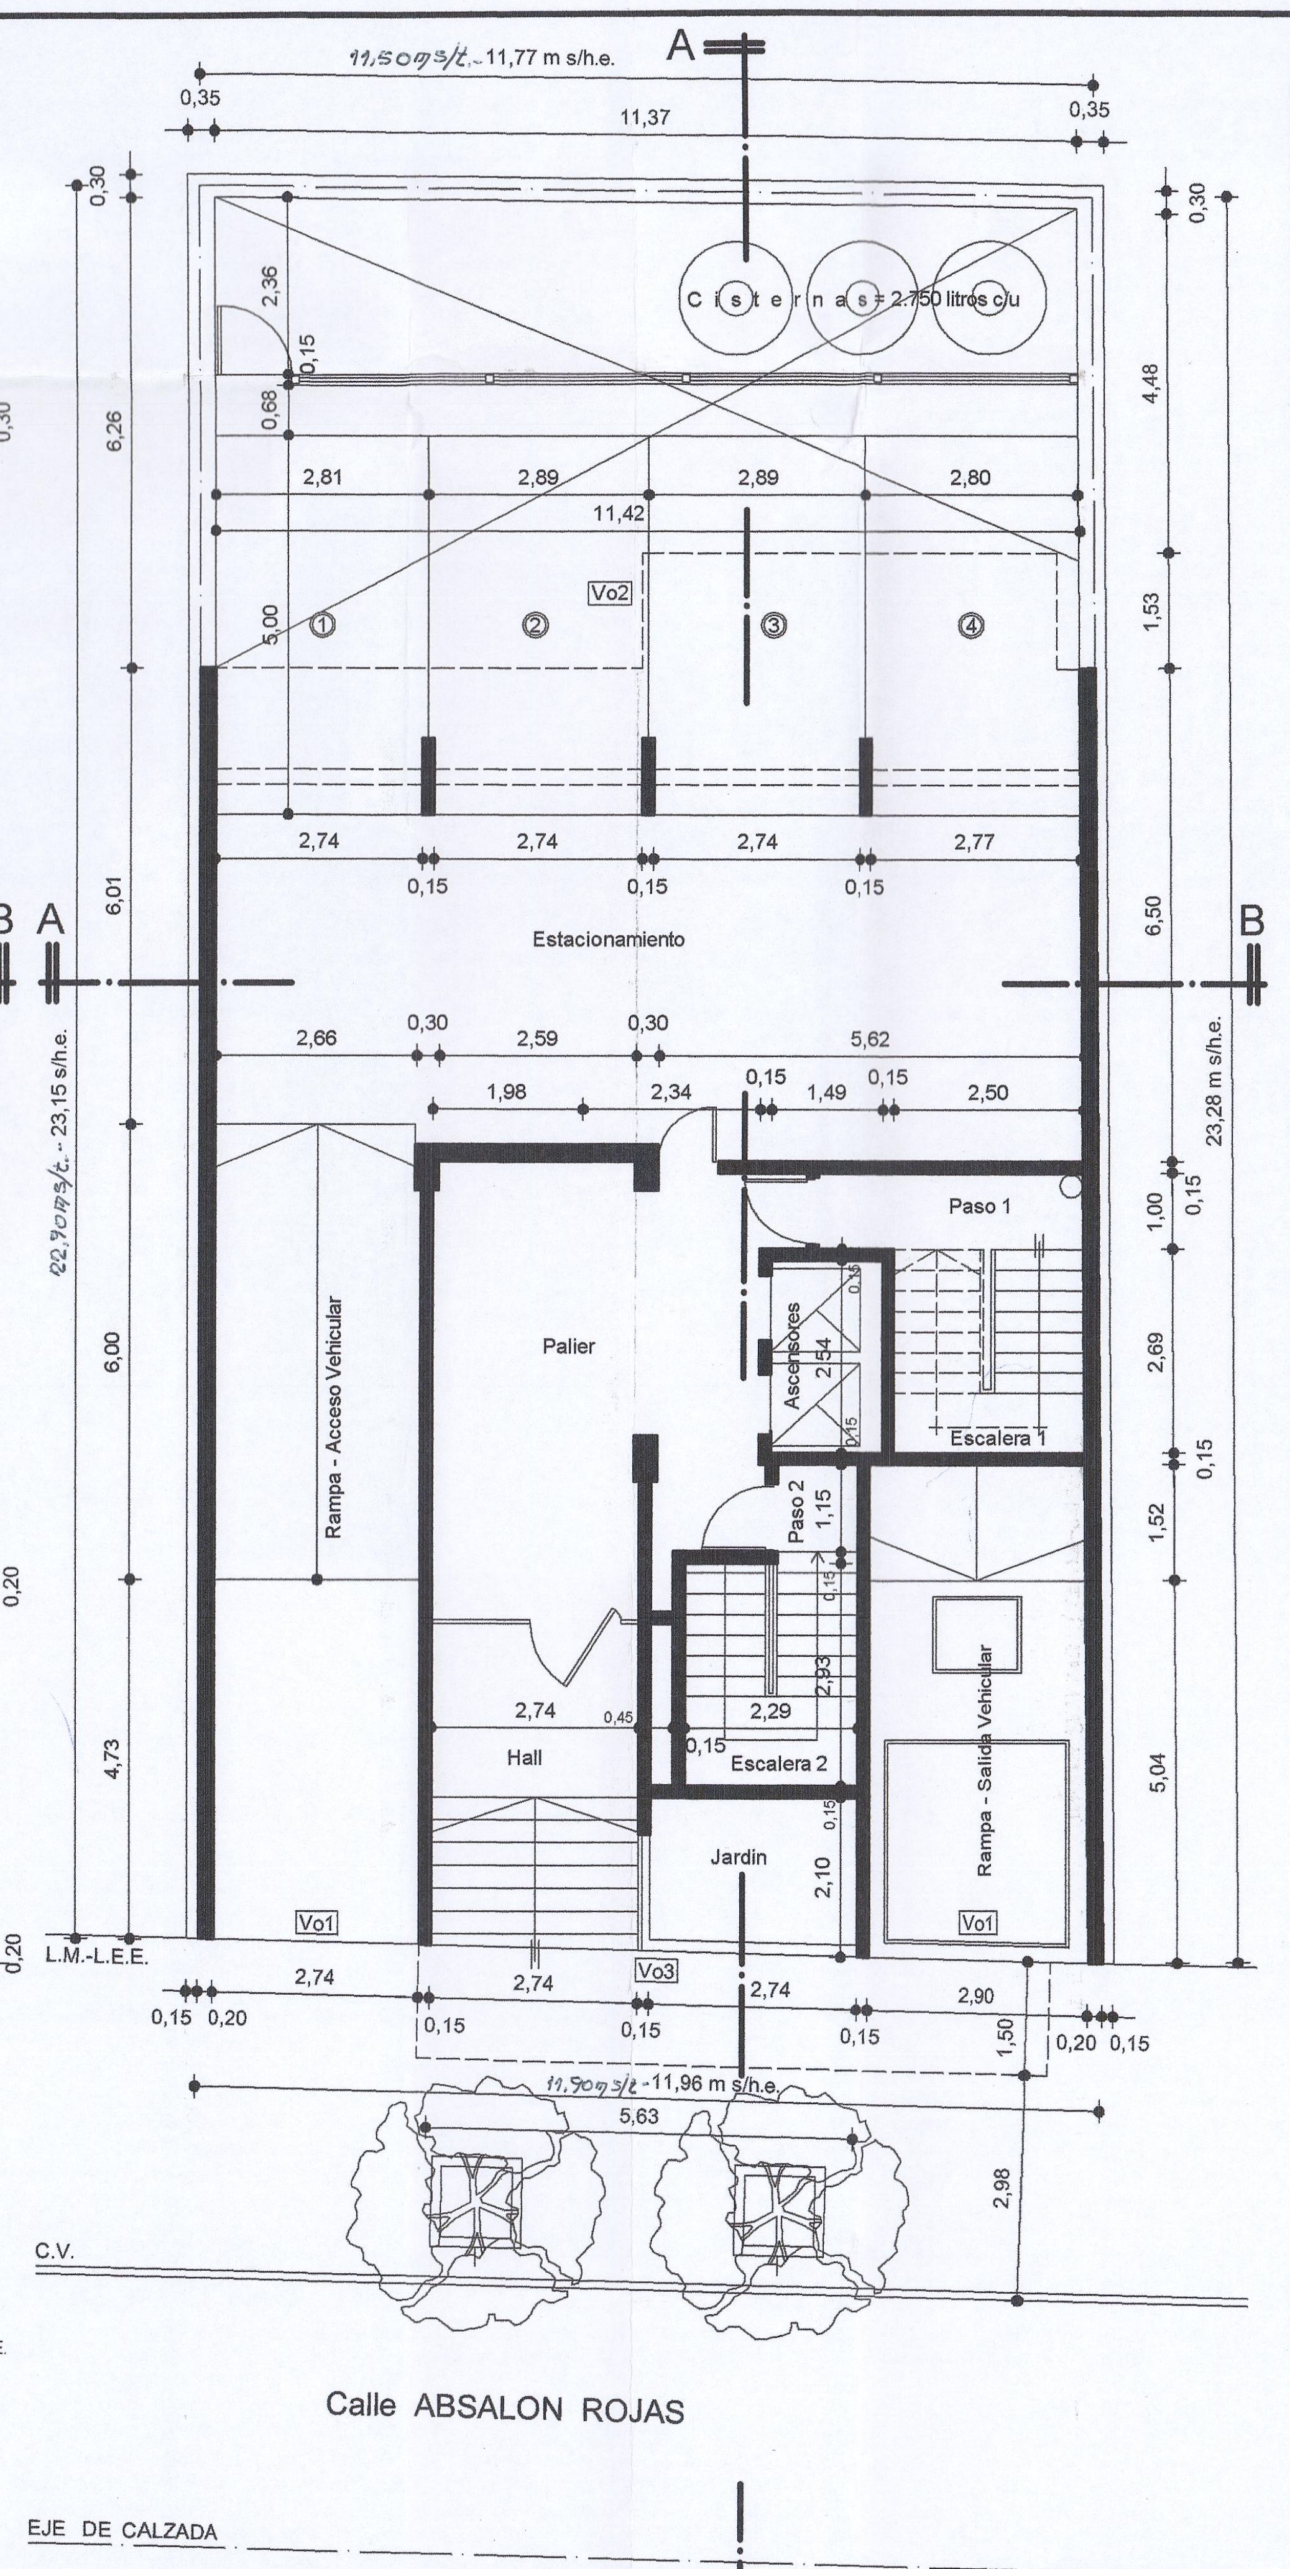

Planta Baja

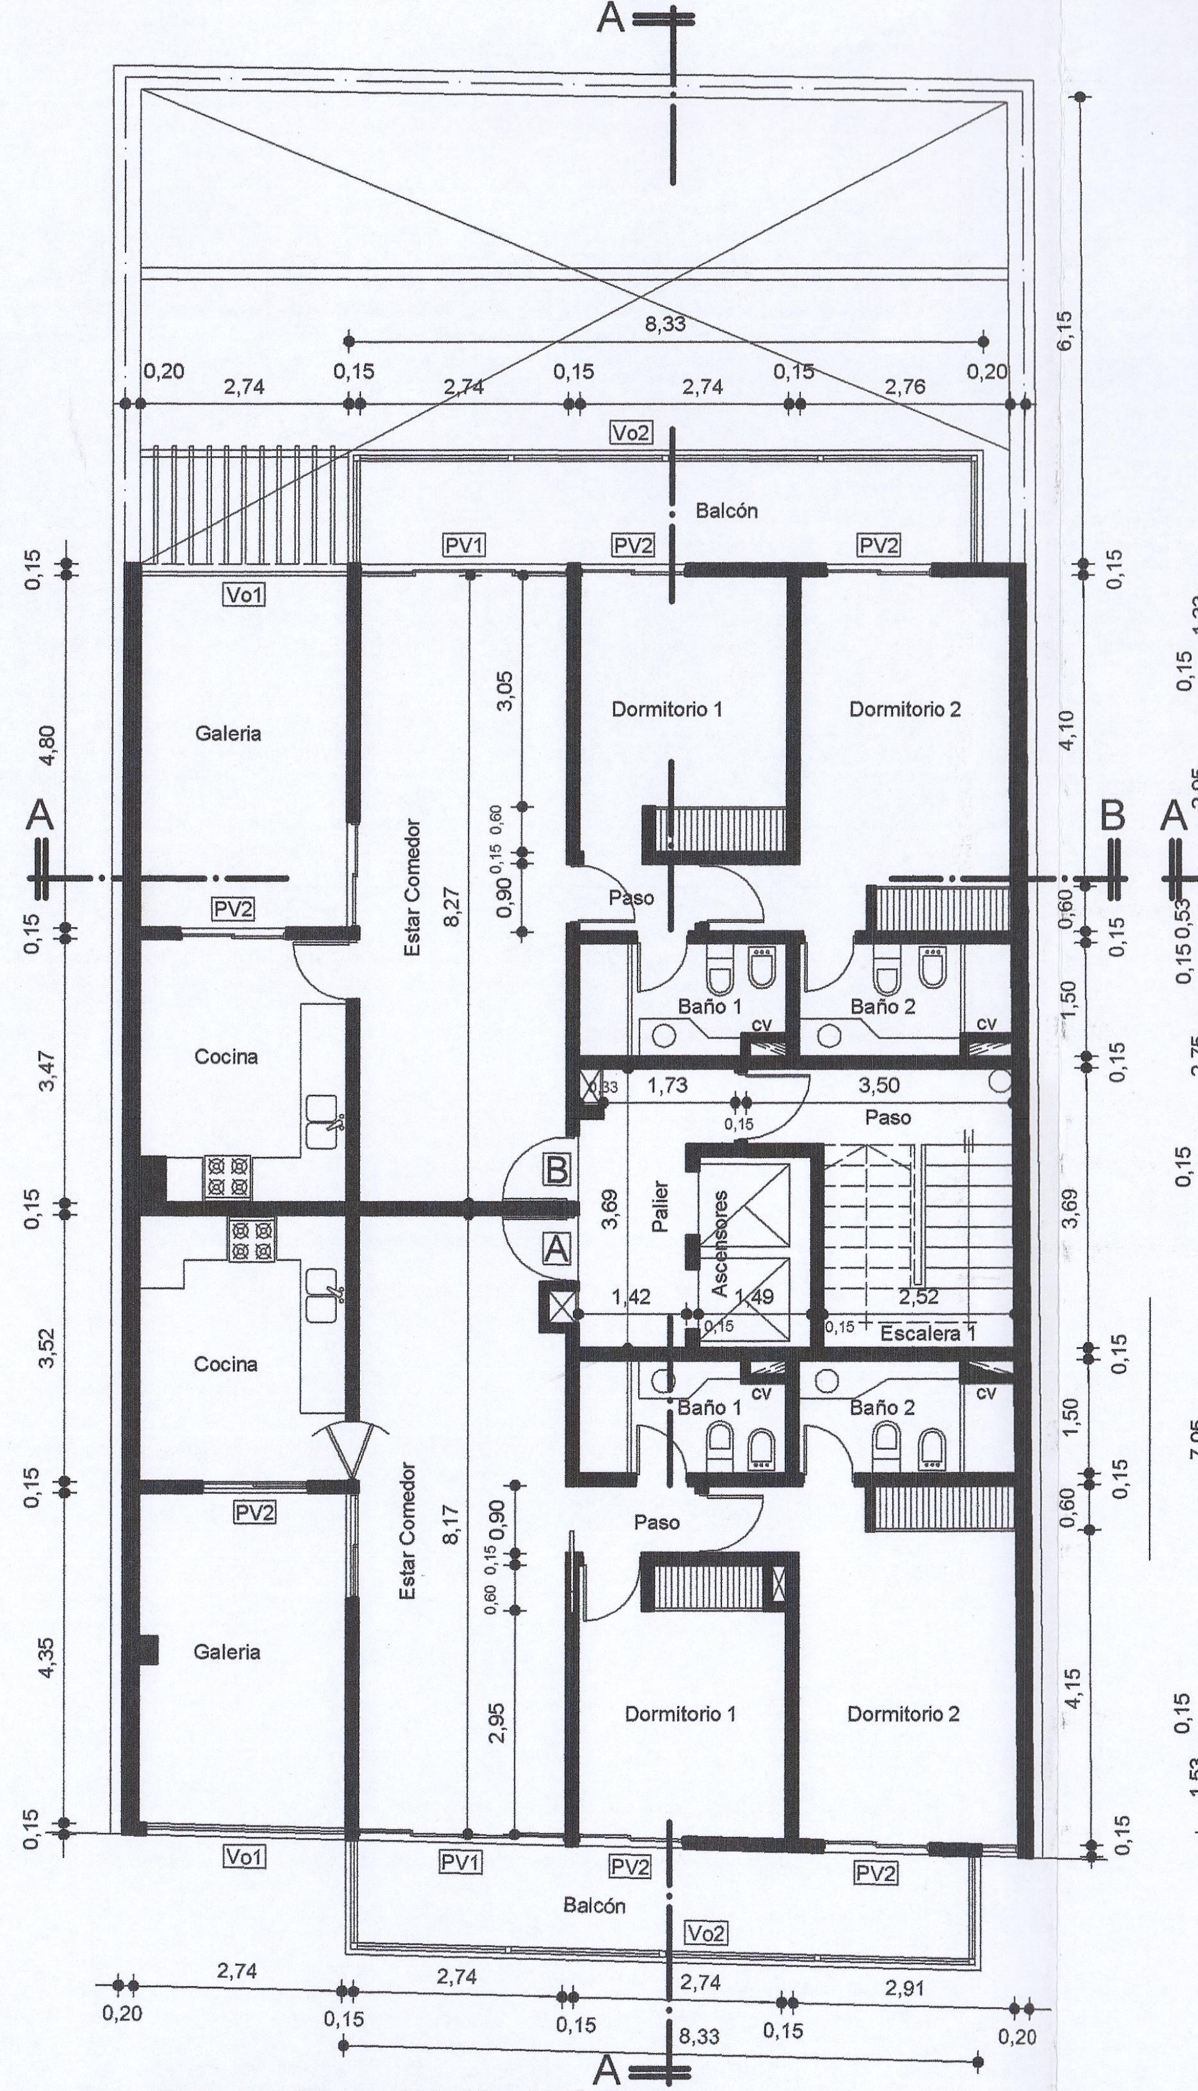

Planta Tipo del 1º al 5º Piso

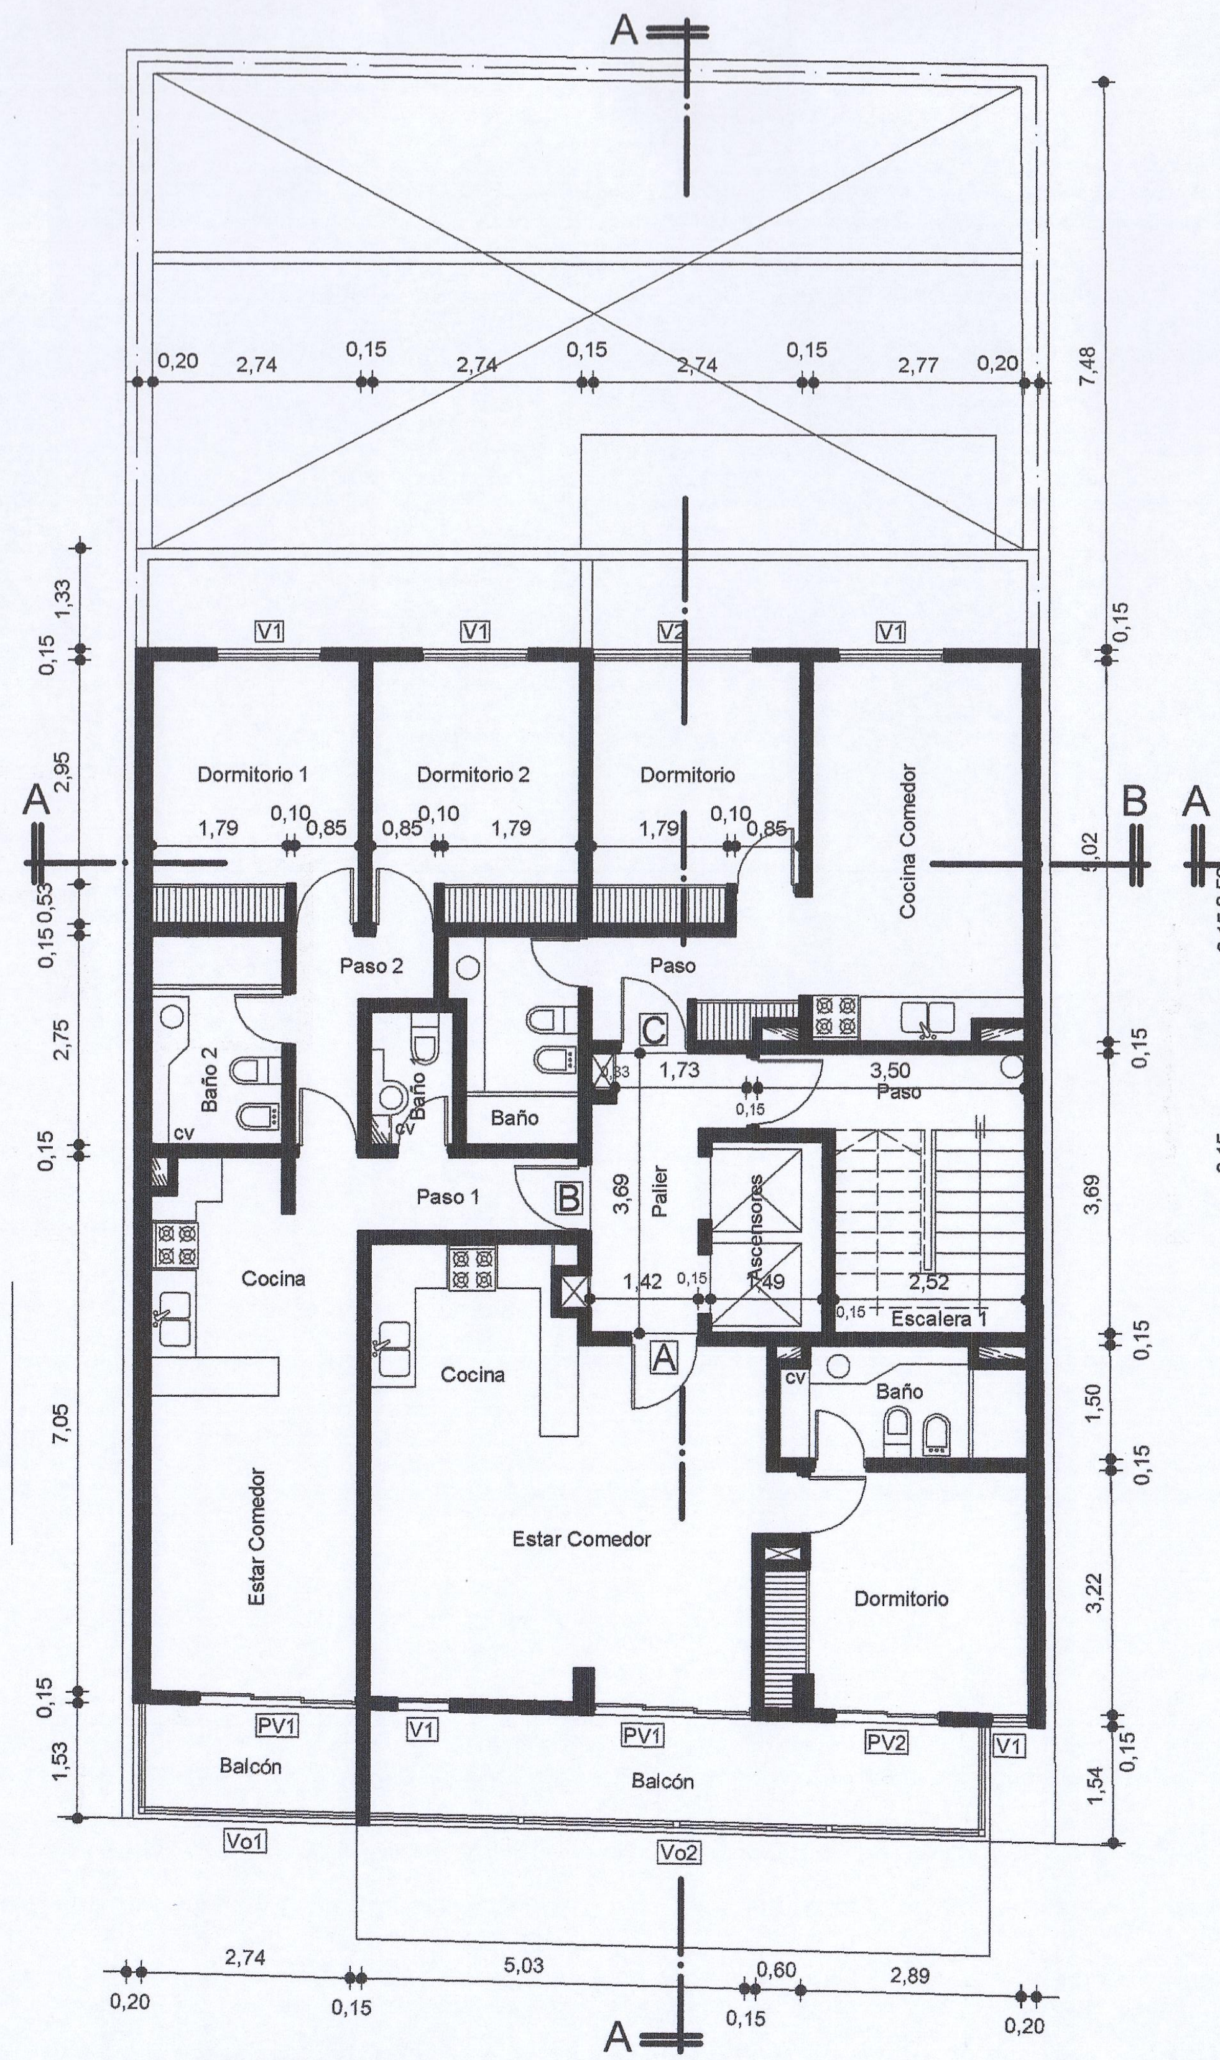

Planta 6º Piso

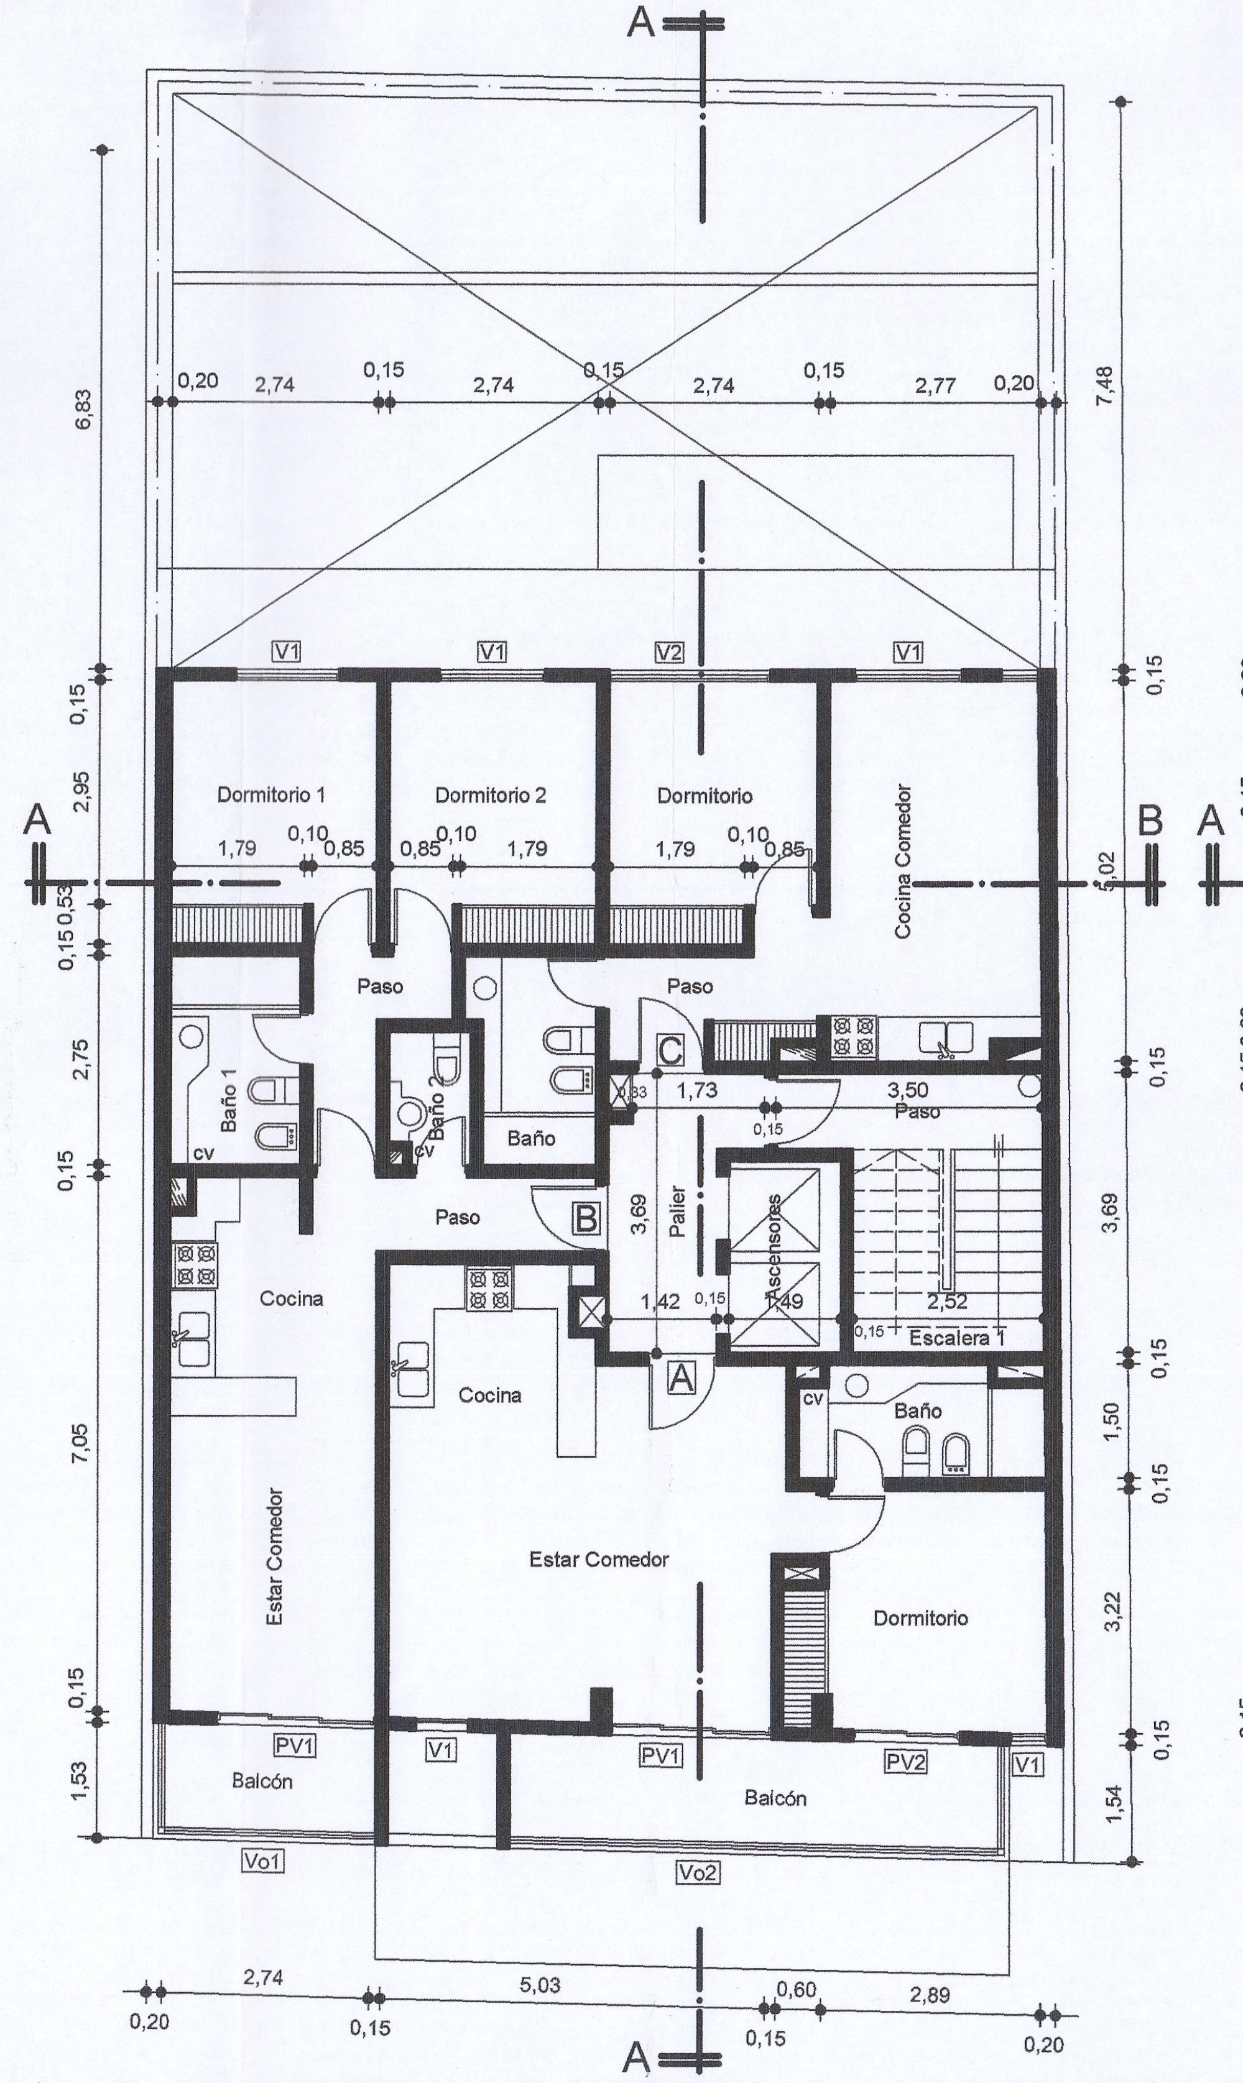

Planta Tipo del 7º al 10º Piso

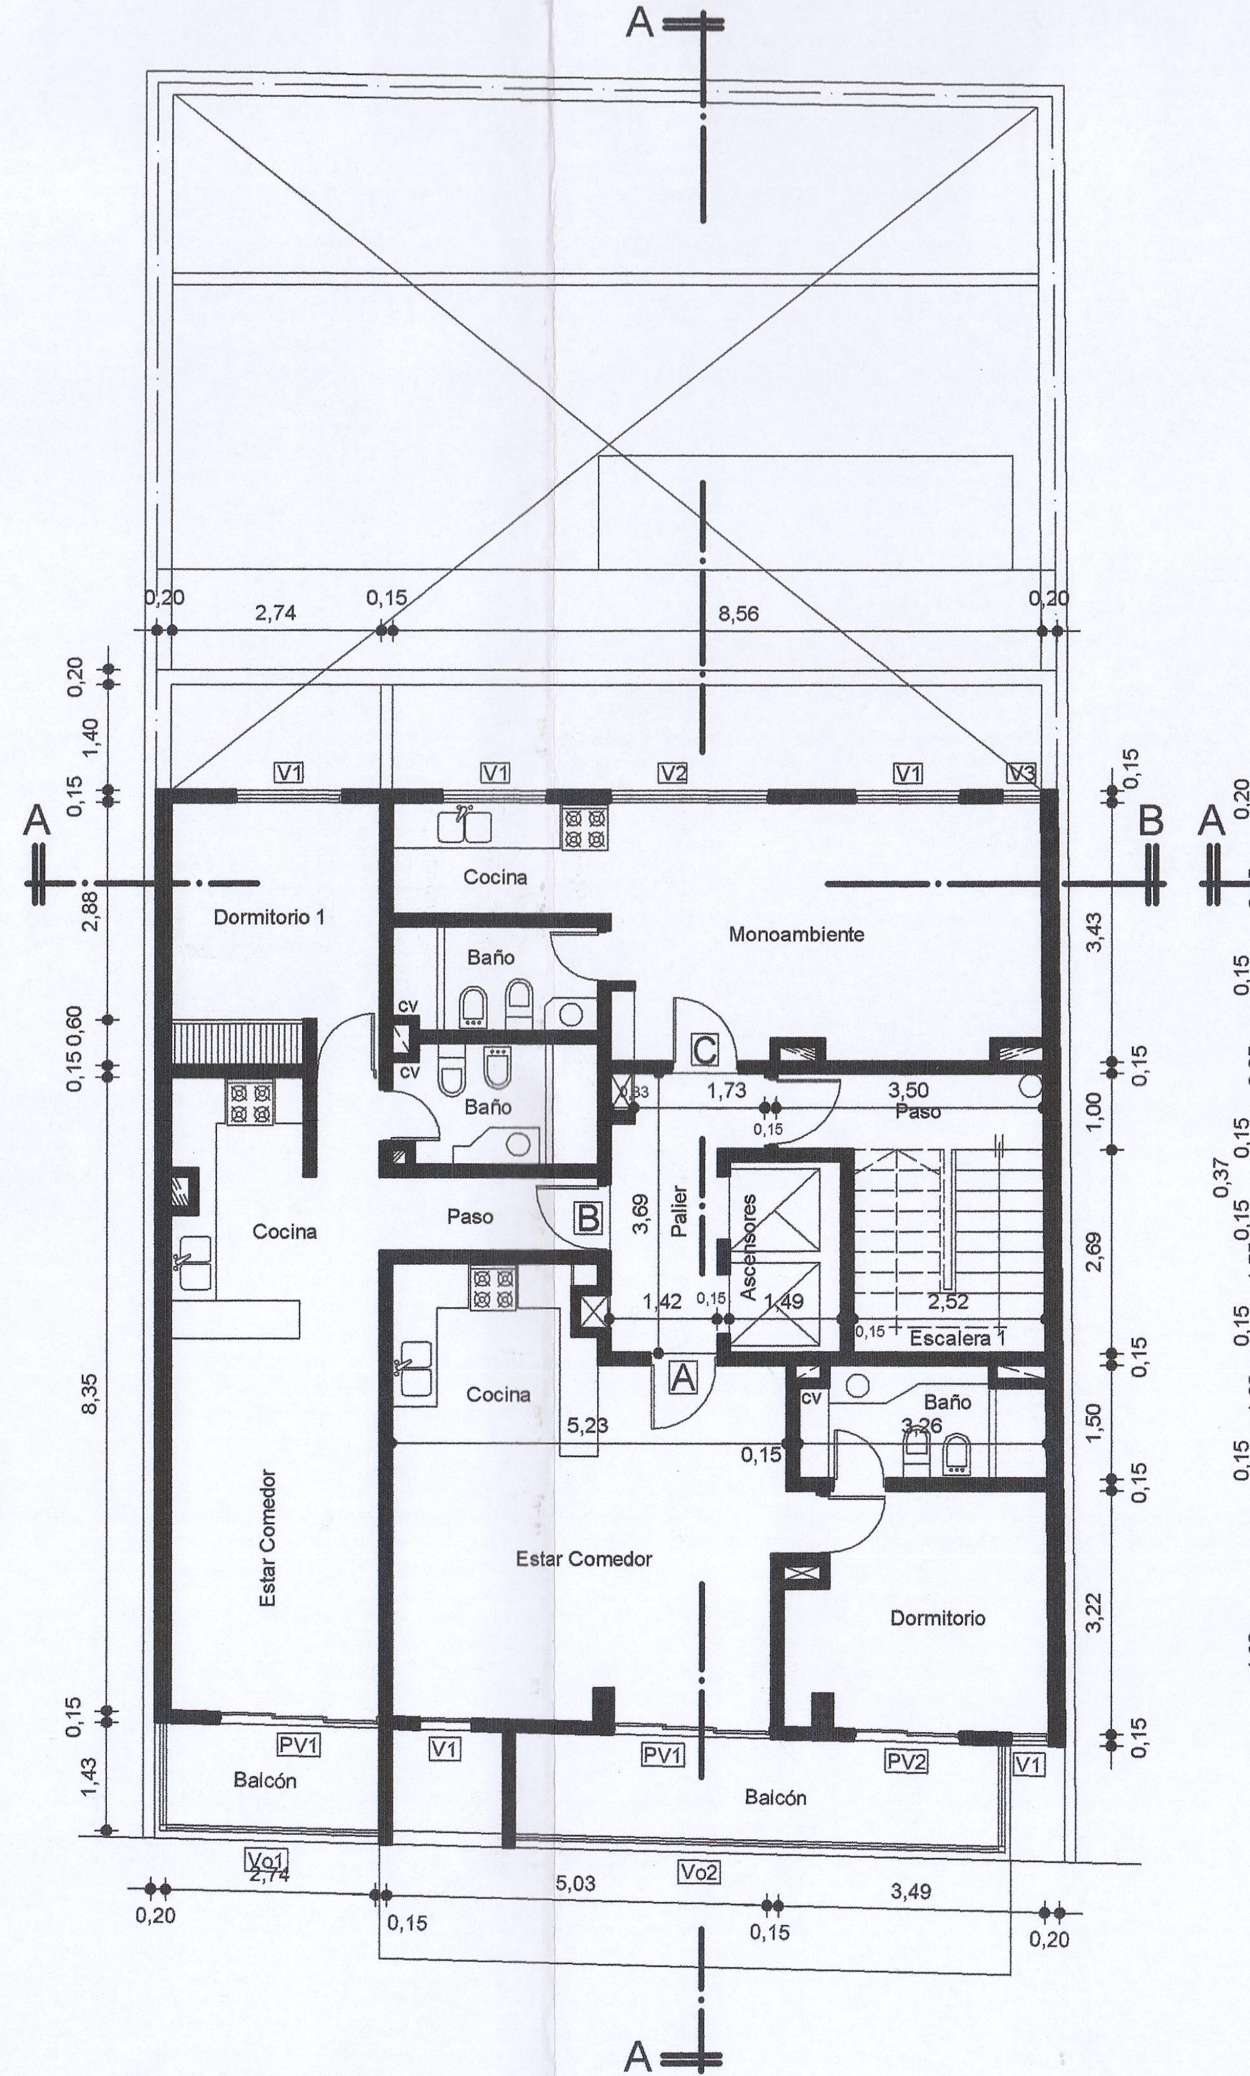

Planta 11º Piso

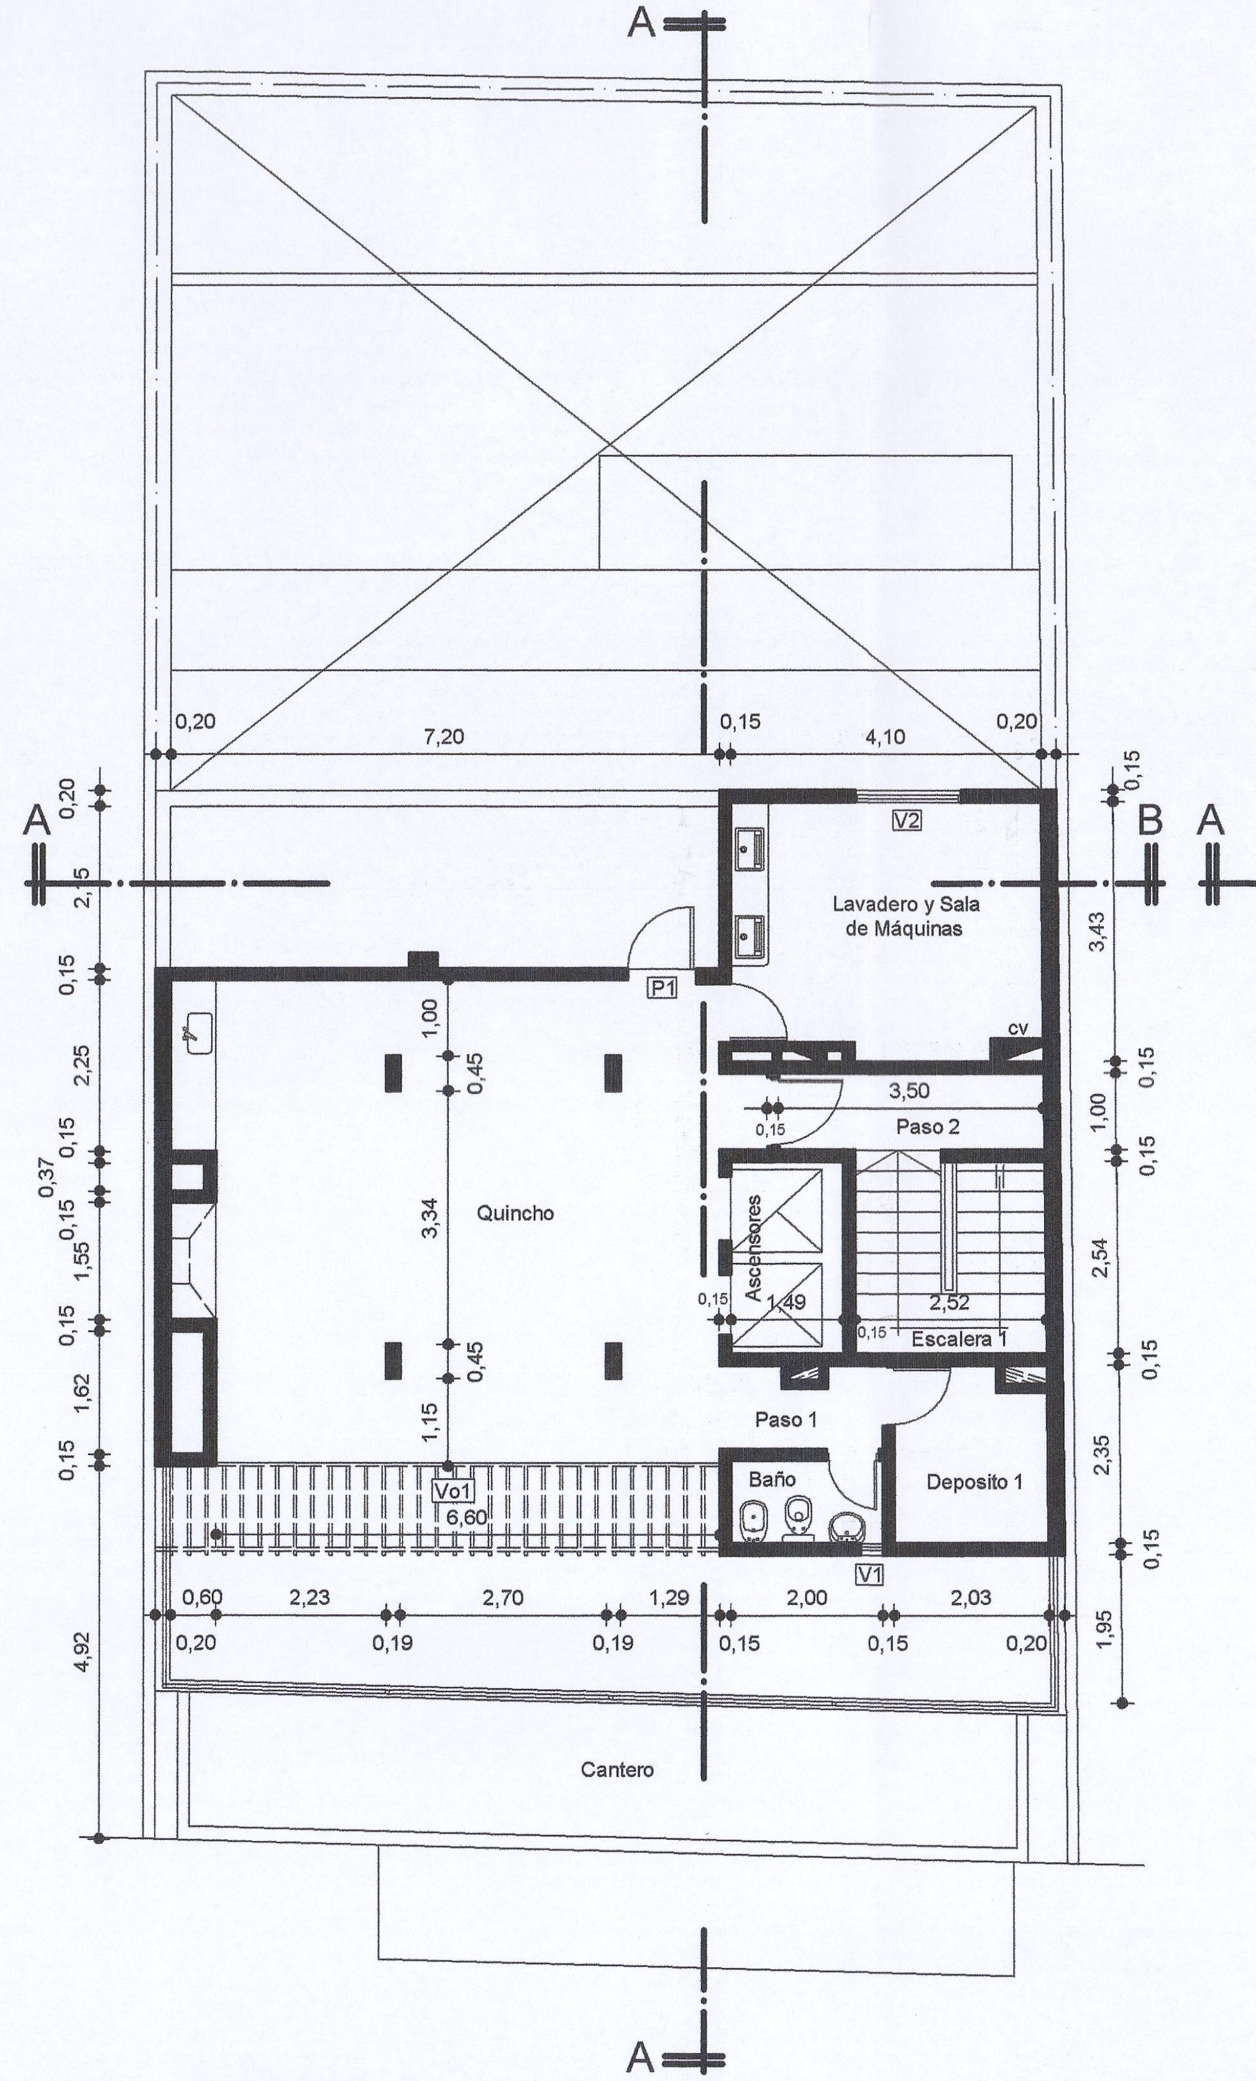

Planta Terraza

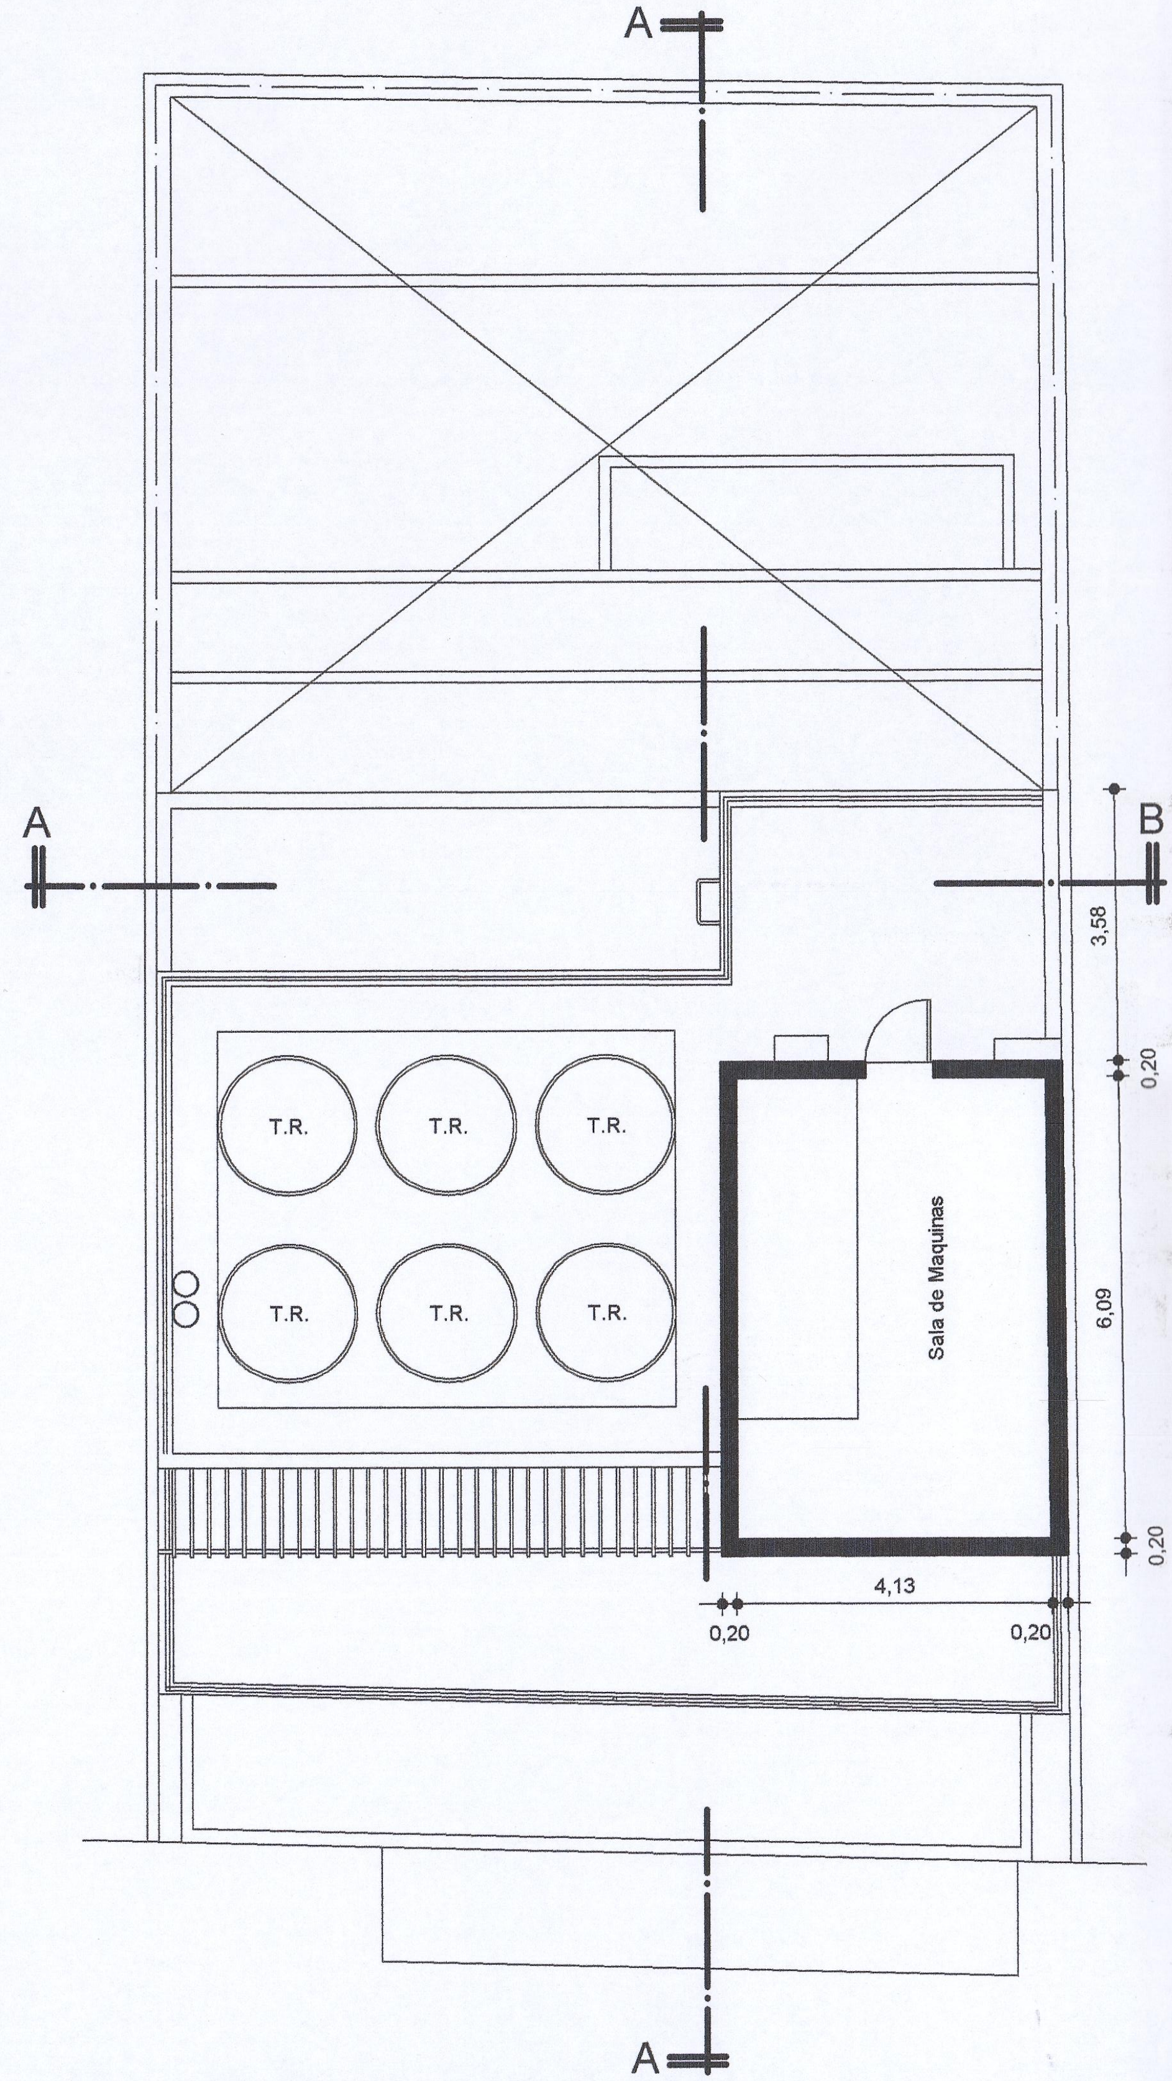

Planta Sala de Maquinas

DIST. 3 ZONA 3 MZA. 38 PARC. 200 I.C.M.

PADRON INMOBILIARIO Nº 01-01-7420 DOMINIO Nº 7N-4858 EXP. Nº 559-R-14

LEY 4.683

RESELLADA
Legajo 1127421

Destino de la Obra : Edificio de Departamentos (28) y Estacionamiento

PROPIETARIO : Razón Social Compañia Privada de Finanzas e Inversiones S.A.
(Como FIDUCIARIO del Fideicomiso " ALTOS DEL BOULEVARD")
CUIT 30-71321560-7 CUIT 30-62434870-9

UBICACION : Calle Absalón Rojas Nº 643/45

BARRIO : Dr. Juan Bautista Alberdi

CIUDAD : CAPITAL - SANTIAGO DEL ESTERO

ESCALA : 1:100 - 1:500.-

Municipalidad de la Capital Sgo. del Estero
SECRETARIA DE PLANEAMIENTO Y DESARROLLO URBANO
Dir. de Suelo Urbano

COLEGIO DE ARQUITECTOS
25 NOV. 2014
PLANO CONFORME A OBRA
Arq. Eda Luz Khairallah
SECRETARIA TECNICA
COLEGIO DE ARQUITECTOS S.E.

SUP. TERRENO 275,35 m2 s/h.e.
Sup.Cub. P/Subsuelo = 241,86 m2 - Sup. Cub. P/Baja = 209,21 m2 - Sup. Cub. P/1º Piso = 200,91 m2 - Sup. Cubierta P/2º Piso = 200,91 m2 - Sup. Cub. P/3º Piso = 200,91 m2 - Sup. Cub. P/4º Piso = 200,91 m2 - Sup. Cub. P/5º Piso = 200,91 m2 - Sup. Cub. P/6º Piso = 166,91 m2
Sup.Cub. P/7º Piso = 166,91 m2 - Sup. Cub. P/8º Piso = 166,91 m2 - Sup. Cub. P/9º Piso = 166,91 m2 - Sup. Cub. P/10º Piso = 166,91 m2 - Sup. Cub. P/11º Piso = 148,00 m2
Sup.Cub. P/Terraza = 86,51 m2 - Sup. Cub. P/Sala de Maquinas = 28,55 m2
Sup.Cubi. F.L.M. = 62,48 m2
SUP. CUBIERTA TOTAL 2.615,71 m2

CROQUIS DE UBICACION

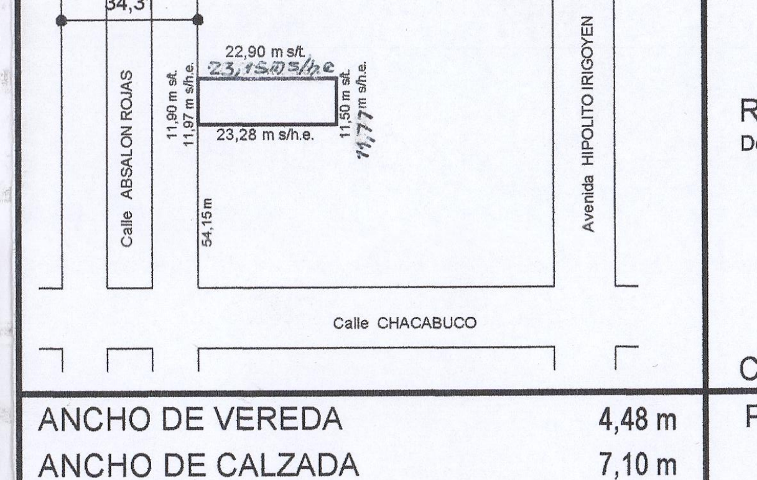

PROPIETARIO
Domicilio

FIDEICOMISO
ALTOS DEL BOULEVARD
P/COFIN S.A.
Fiduciario
Luis H. Bellomo

RELEVAMIENTO
Domicilio

FABIO E. ALVARADO
ARQUITECTO
M.P. 1094

DIRECCION DE SUELO URBANO
EXPEDIENTE: 14-R-2014
FECHA DE SELLADO 25/11/14
BOLETA 41636

CATEGORIA COLEGIO DE ARQUITECTOS

ANCHO DE VEREDA	4,48 m	PAVIMENTO	SI
ANCHO DE CALZADA	7,10 m		
ANCHO DE CALLE	34,21 m	SERVICIOS CLOACALES	SI

DESIGNACION :

Plano Conforme a Obra - Plantas y Planimetria .-

①

OBSERVACIONES

04 DIC 2014

Las referencias al Titulo de Dominio son meramente indicativas, y la aprobación administrativa no valora los derechos que de ellos emergen

MUNICIPALIDAD DE LA CIUDAD DE SANTIAGO DEL ESTERO
SECRETARIA DE PLANEAMIENTO Y OBRAS PUBLICAS
APROBADO
DIRECCION DE SUELO URBANO
EXPEDIENTE: 14-R-2014
FECHA: 18 DIC 2014

ING. AFRIM MARIO J. LOPEZ
CATASTRO
Dirección de Suelo Urbano

Arq. RAUL E. MARTINEZ
SERVICIO DE OBRAS PRIVADAS
DIRECCION DE SUELO URBANO

Arq. BERNARDO L. SANTILLAN
DIRECTOR
DIRECCION DE SUELO URBANO
MUNICIPALIDAD DE SGO. DEL ESTERO